




ORIENTERINGSFIGUR

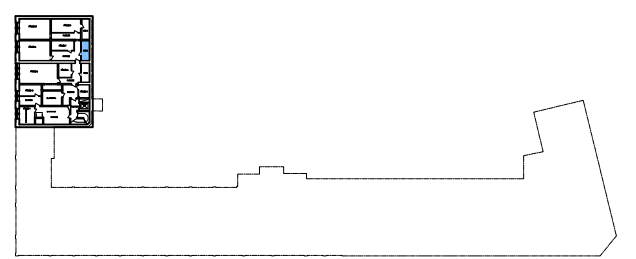


PLAN 0

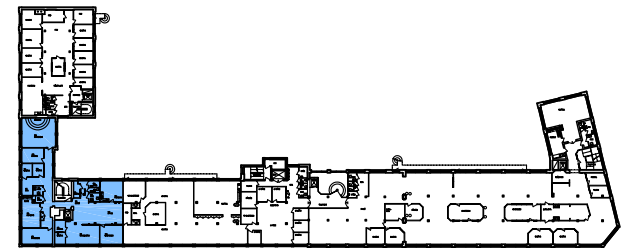

PLAN 3

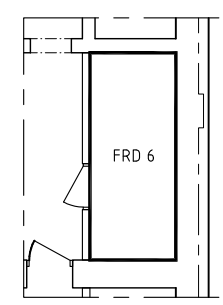

FÅR EJ BETRAKTAS SOM  
UPPMÄTNINGSRITNING DÅ  
DETALJMÄTNING EJ ÄR  
UTFÖRD.  
VISSA AVVIKELSER KAN  
FÖREKOMMA.

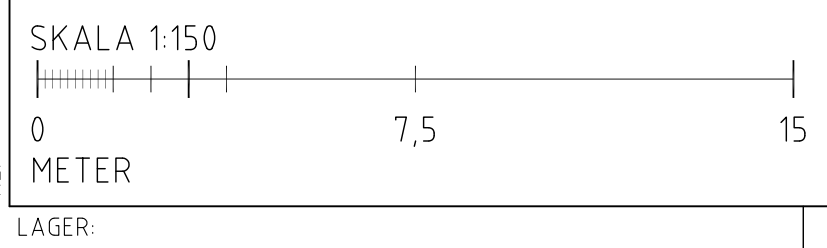

**CASTELLUM**  
TEL: 019 - 27 65 00

**PE** Teknik & Arkitektur  
PROJEKTENGEMANG  
FREDSGATAN 2  
703 62 ÖREBRO  
TEL: 010-516 05 60  
www.pe.se

**KV BASEN 10  
ÖREBRO**

RELATIONSHANDLING			DATUM 2019-02-12
LOKAL 17, PLAN 0 OCH 3			ANSVARIG
UPPDRAG 431999	RITAD/KONSTRUERAD AV CZ	HANDLÄGGARE M WIJK	SKALA A3 1:150
			NUMMER L17
			BET

REF:

PL0: