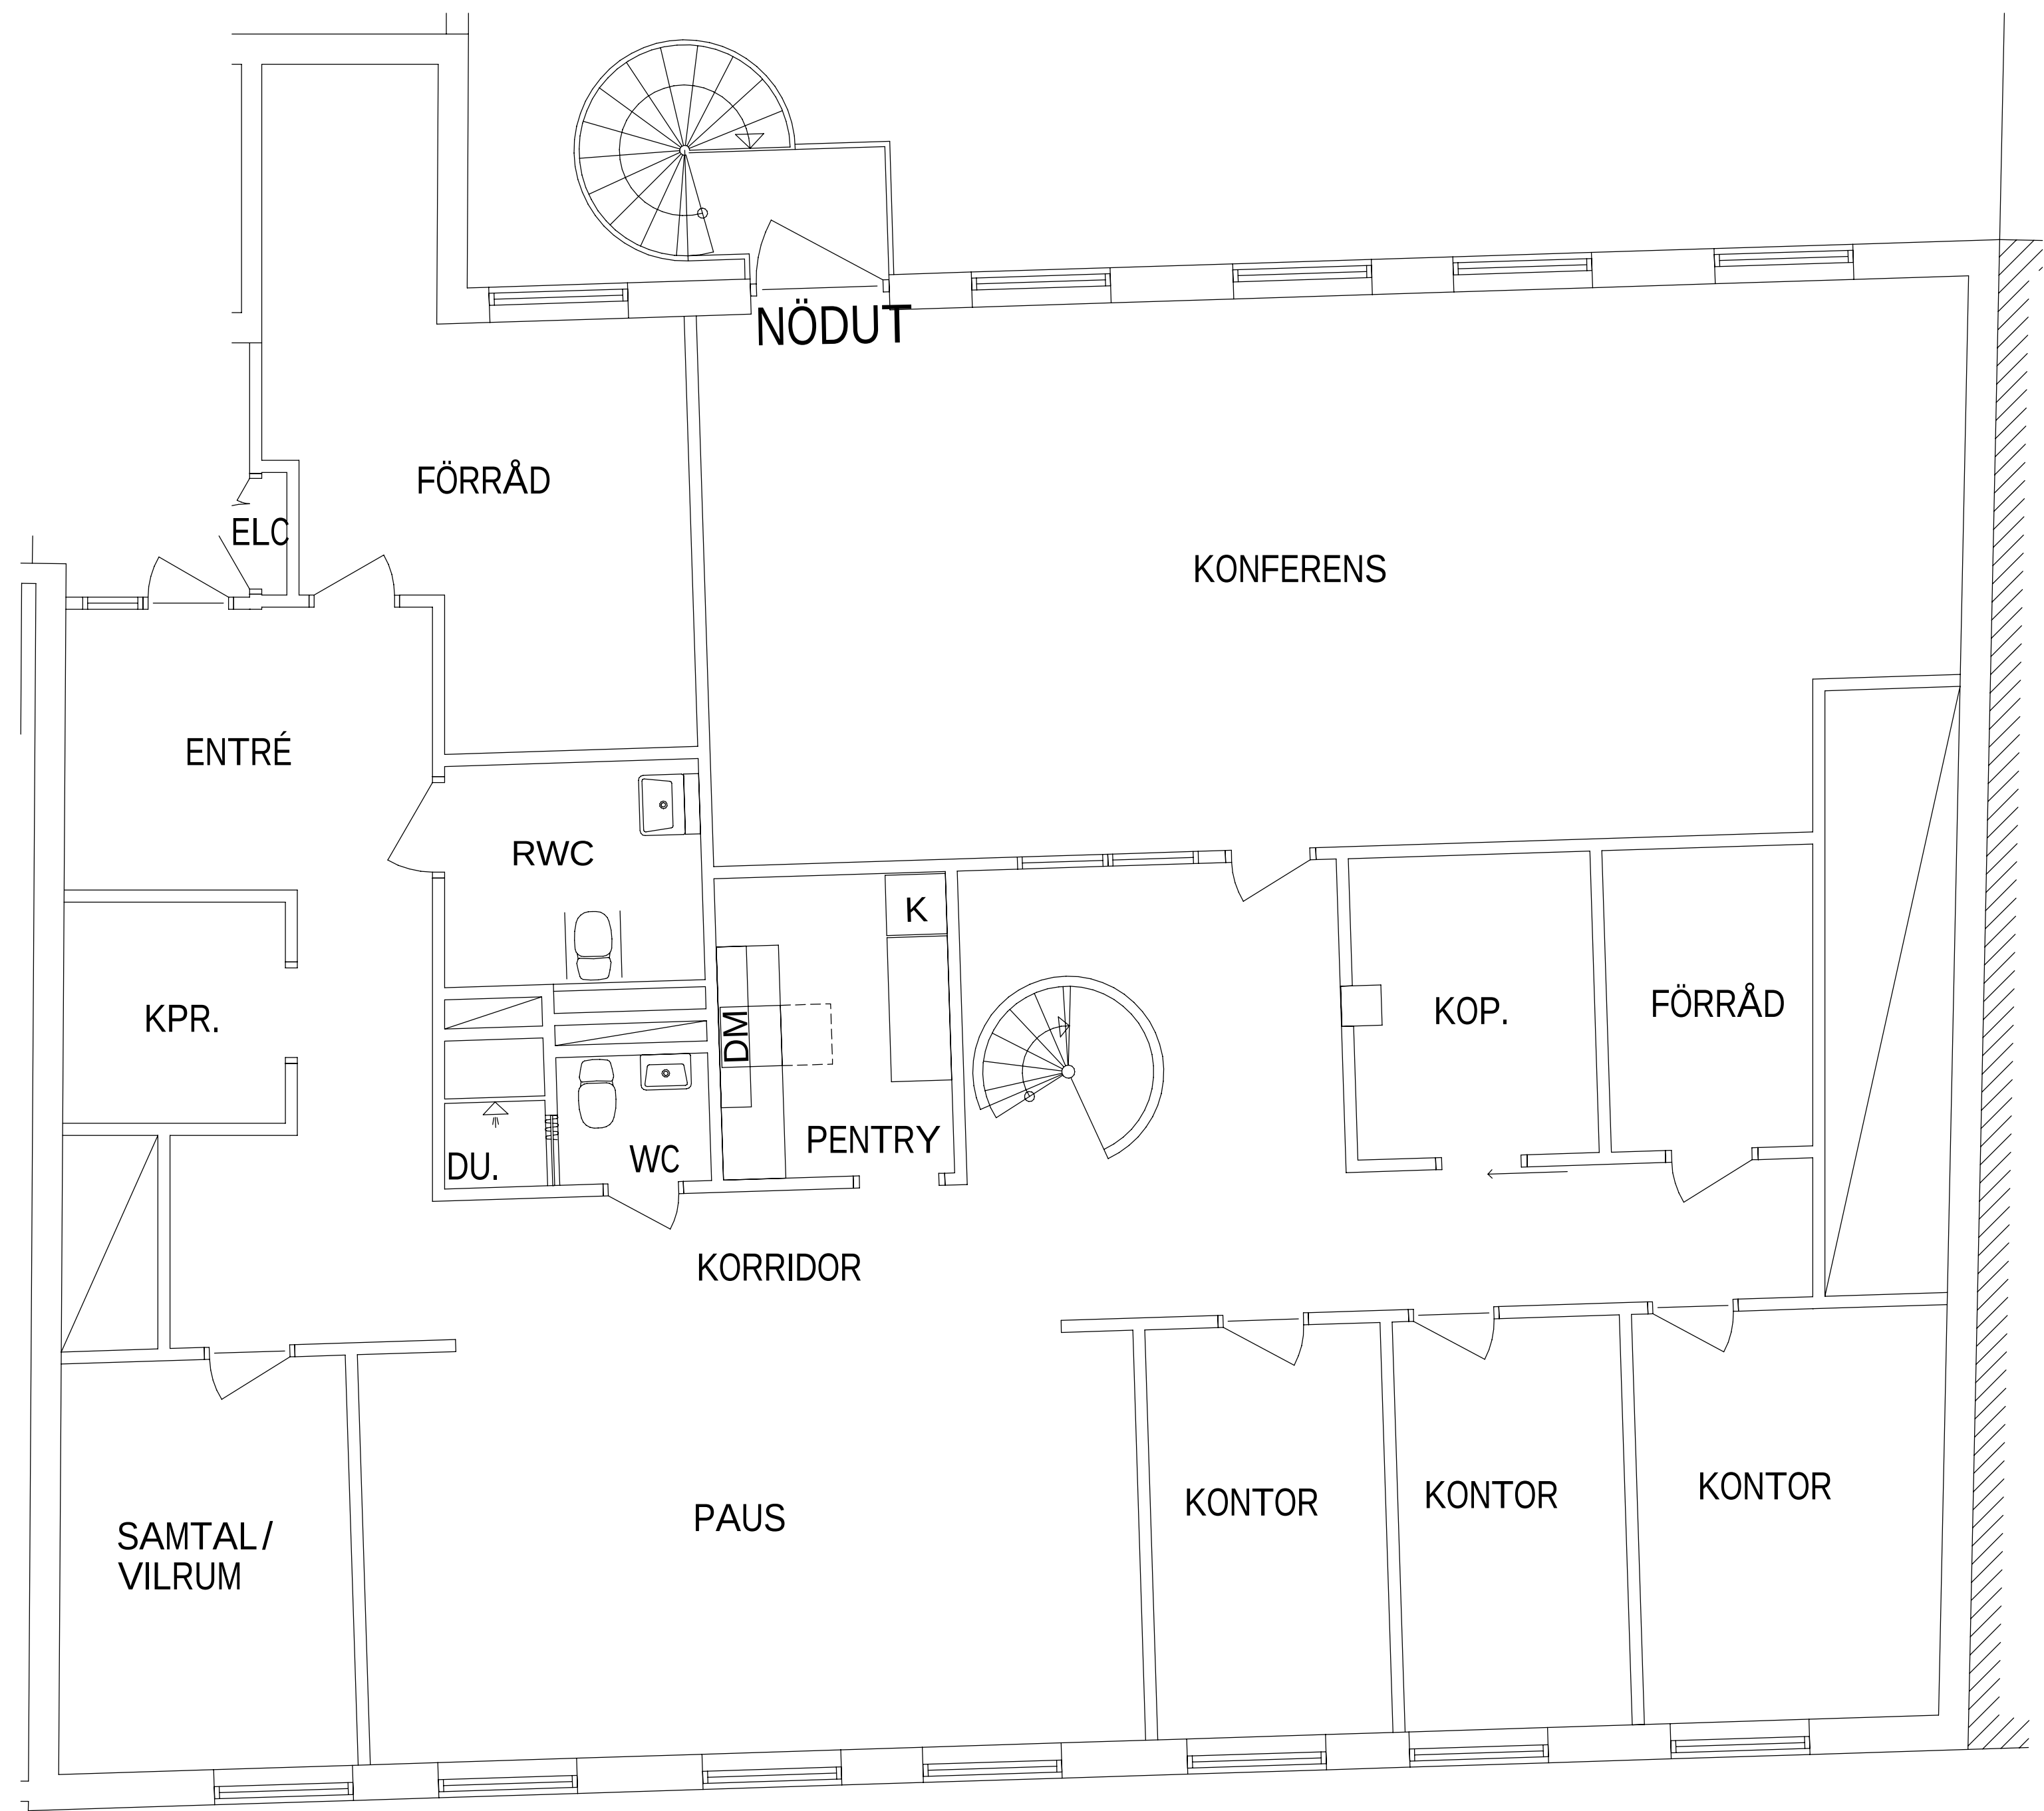


SKALA 1:50
0 0,5 1 1,5 2 2,5 3 3,5 4 4,5 5m

REV	ANT	ÄNDRING AVSER	DATUM	SIGN
RELATIONSHANDLING				
ORIENTERINGSGR				
ÖREBRO Drottninggatan 8				
A	KONSULT_1	TELEFON_1		
K	KONSULT_2	TELEFON_2		
-	KONSULT_3	TELEFON_3		
ANSVARIG	RITAD/KONSTR AV	HANDLÄGGARE		
UPPDRAG NR	DATUM	2025-05-22		KST NR
BODARNA 8		A		
PLAN 06 LOKAL 5 LOKALRITNING		001 06		
SKALA A1 1:50 A3 1:100	PROJNR	NUMMER A-40-006L5	REV	

2025-05-22 16:45:54