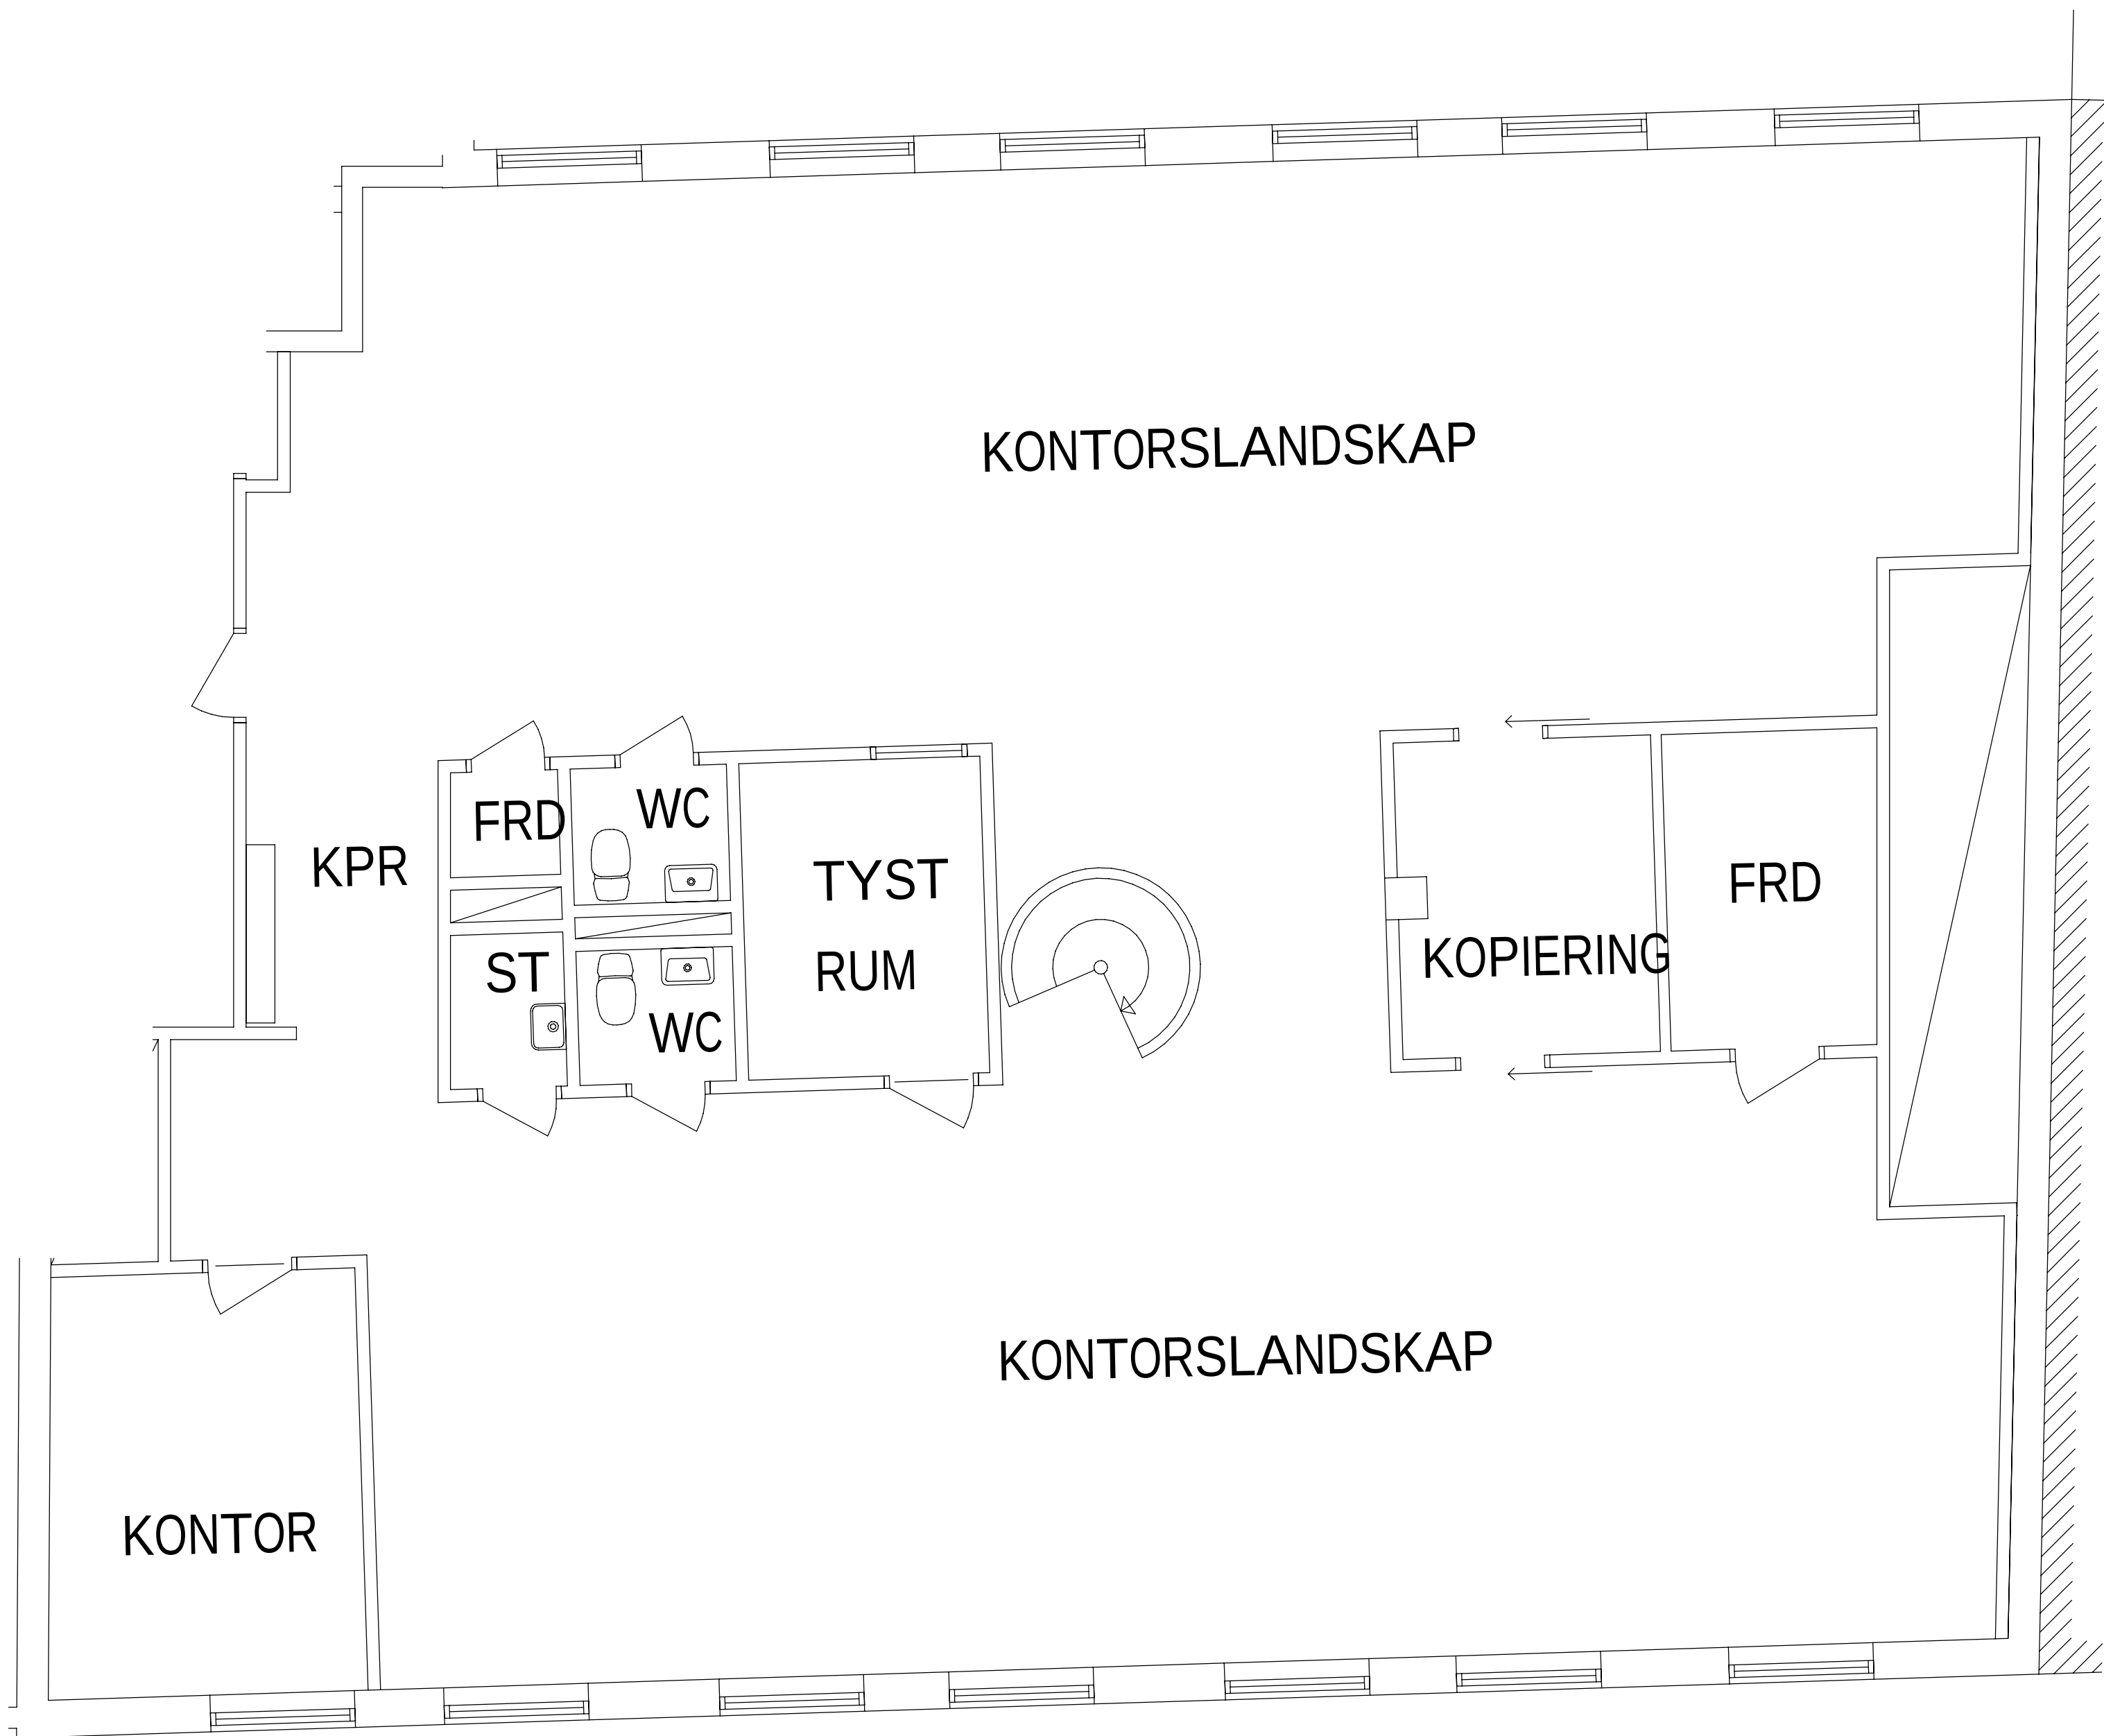
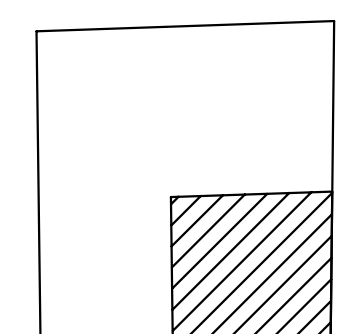


SKALA 1:50 0 0,5 1 1,5 2 2,5 3 3,5 4 4,5 5m

REV	ANT	ÄNDRING AVSER	DATUM	SIGN
RELATIONSHANDLING				
 CASTELLUM				
ORIENTERINGSGIFUR				
				
ÖREBRO Drottninggatan 8				
A	KONSULT_1			TELEFON_1
K	KONSULT_2			TELEFON_2
-	KONSULT_3			TELEFON_3
ANSVARIG		RITAD/KONSTR AV		HANDLAGGARE
UPPDRAK NR		DATUM 2025-05-22		KST NR
BODARNA 8				
A				
PLAN 07 ÖVERSIKTSPLAN PLANRITNING				
001 07				
SKALA A1 1:50 A3 1:100		PROJNR	NUMMER A-40-7-007L5	REV

2025-05-22 16:45:54