



REF:


LAGER:

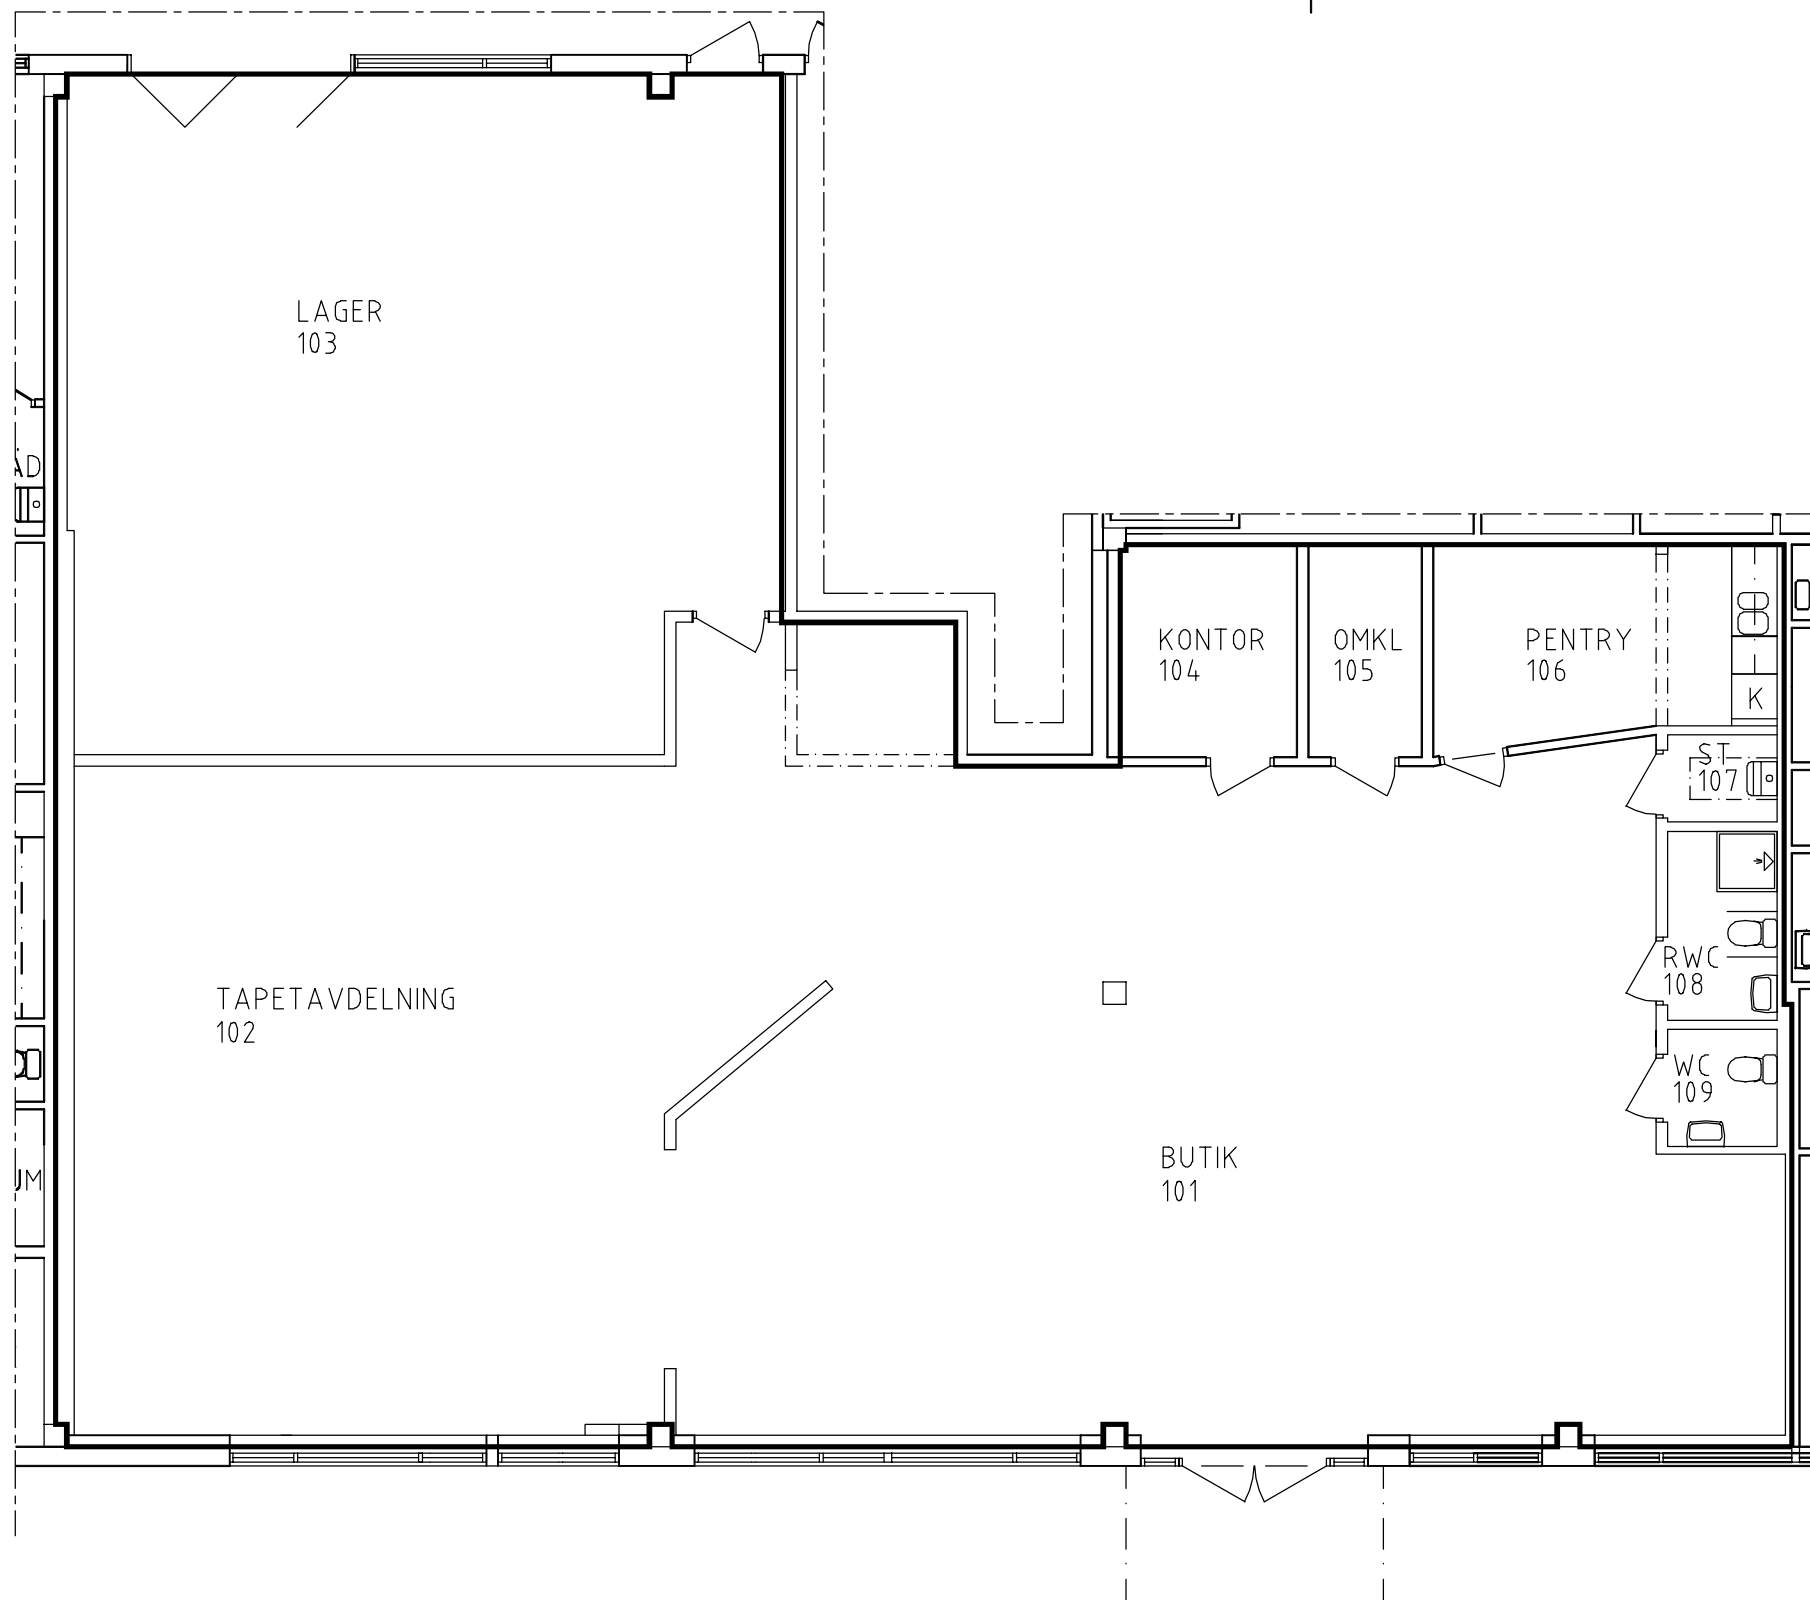

ORIENTERINGSFIGUR

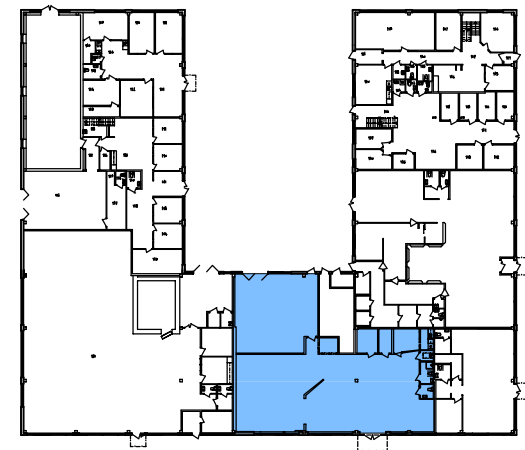

VÅNING 1

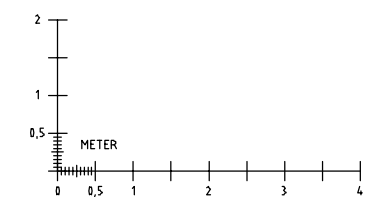

FÅR EJ BETRAKTAS SOM
UPPMÄTNINGSRITNING DÅ
DETALJMÄTNING EJ ÄR
UTFÖRD.
VISSA AVVIKELSER KAN
FÖREKOMMA.



CASTELLUM

TEL: 019 - 27 65 00



FREDSGATAN 2
703 62 ÖREBRO
TEL: 019-167400
www.projektengagemang.se

KV RÖRMOKAREN 5
ÖREBRO

RELATIONSHANDLING

LOKAL 5, VÅNING 1

UPPDRAG
431999

RITAD/KONSTRUERAD AV
JH

HANDLÄGGARE
M WIJK

DATUM
2019-08-20

ANSVARIG

SKALA
A3 1:100

NUMMER
L5

BET

PL0: