


| BET | ANT | ANDRINGEN AVSER | SIGN | DATUM |
|-----|-----|-------------------|------|-------|
| ■ | | RELATIONSHANDLING | | |

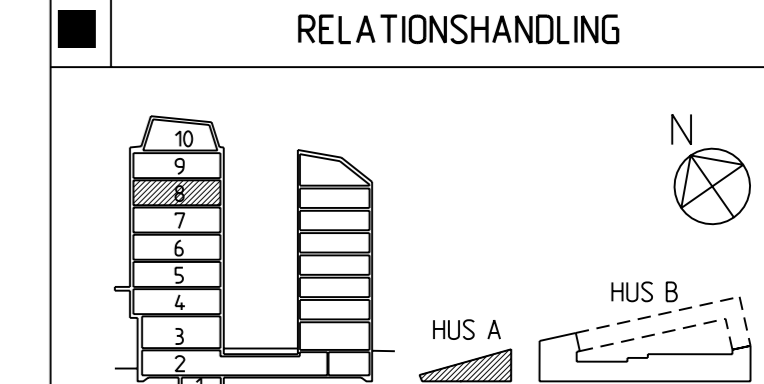

SKANSKA Skanska Fastigheter Stockholm

SKANSKA FASTIGHETER STOCKHOLM AB TEL: 1081 504 350 00
RÅSUNDAVÄGEN 2, 169 83 SÖDNA FAX: 1081 755 76 20

KV. KLASSFÖRESTÄNDAREN 1, STOCKHOLM

| | | | |
|---|----|--|--|
| ■ | A | ROSENBERGS ARKITEKTER AB BOX 5555, 114 85 STOCKHOLM | TEL: 1081 545 87 100 FAX: 1081 545 87 120 |
| ■ | K | PANDBOLL SVENIGE AB BOX 4205, 102 65 STOCKHOLM | TEL: 1081 615 60 00 FAX: 1081 702 19 39 |
| ■ | V | INSTRÅ INSTALLATIONSKONSULT AB EKENSBERGSVÄGEN 12B, 172 69 SUNDBYBERG | TEL: 1081 615 68 10 FAX: 1081 642 96 80 |
| ■ | E | MAT'S STROMBERGS INGENJORSBYRÅ AB BOX 1295B, 112 98 STOCKHOLM | TEL: 1081 441 10 70 FAX: 1081 650 88 41 |
| ■ | KP | SCF BETONGELEMENT AB SKRÄDDARVÄGG 6-8, 833 35 STRÖMSUND | TEL: 106701 64 84 00 FAX: 106701 134 65 |
| ■ | KH | HILLSTATIK HAMMARBY KÄLVÄG 14, 120 30 STOCKHOLM | TEL: 1081 644 90 10 FAX: 1081 641 29 84 |

| UPPDRAG NR | RITAD/KONSTR AV | HANDLAGGARE |
|------------|-----------------|-------------|
| | | |

| DATUM | ANSVARIG |
|-------|----------|
| | |

| MODELLFIL | ANDRINGSDATUM |
|-----------|---------------|
| A | |
| K | |
| KH | |
| V | |
| E | |

PLAN 8 - HUS A
+24.6
SKALA: A1/A3
1:100/1:200
NUMMER: A401-081
BET

1m 0 5 10m
Skala 1:100 - A1 (1:200 - A3)