




- SYMBOLER:
- == DEF VÄGG
 - ==== NY VÄGG
 - EFTERLAGNING VÄGG
 - == NYHET BYGGNADSDEL
 - ✓ DEF DÖRR
 - ⌂ NY DÖRR
 - DEF FÖNSTER/GLASPARTI
 - XX NYTT FÖNSTER/GLASPARTI

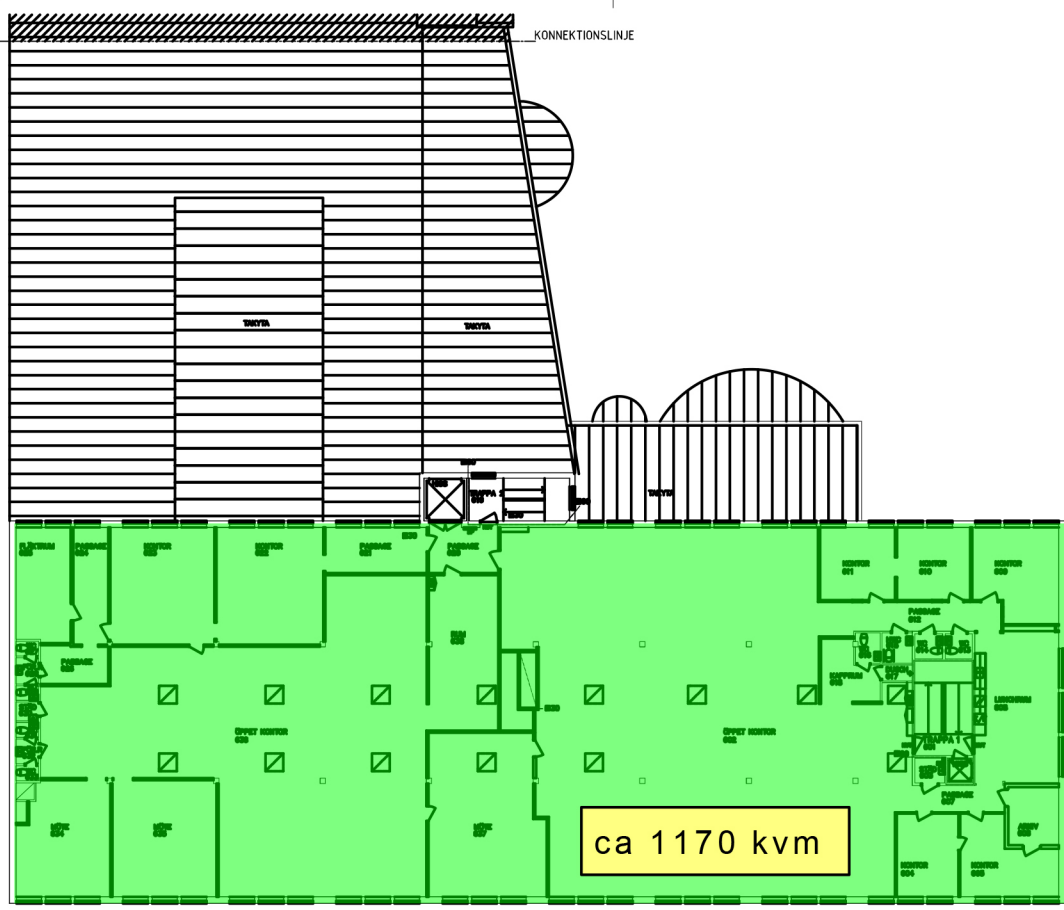

CASTELLUM

RELATIONSHANDLING			
SPINDELN 12			
BEFINTLIGT UTSEENDE			
18 189	LC	L. Carlsson	
2019.02.13	L. Carlsson		
PLAN 6, DEL AV PLAN			
AD9-31-610			

