
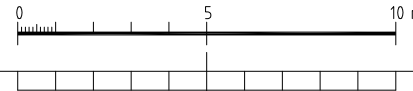


XREF: G:\Projek\A060073 Örontofsen 5_Urteckling av fastighet VA-handlingen\Ritningar\A1MS-T100.dwg_P\2015\15127 - Övertjudet_ombyggnad av lokaler\A01_RITNING\ZD\modell\entfer_1.dwg

LAGER: S811

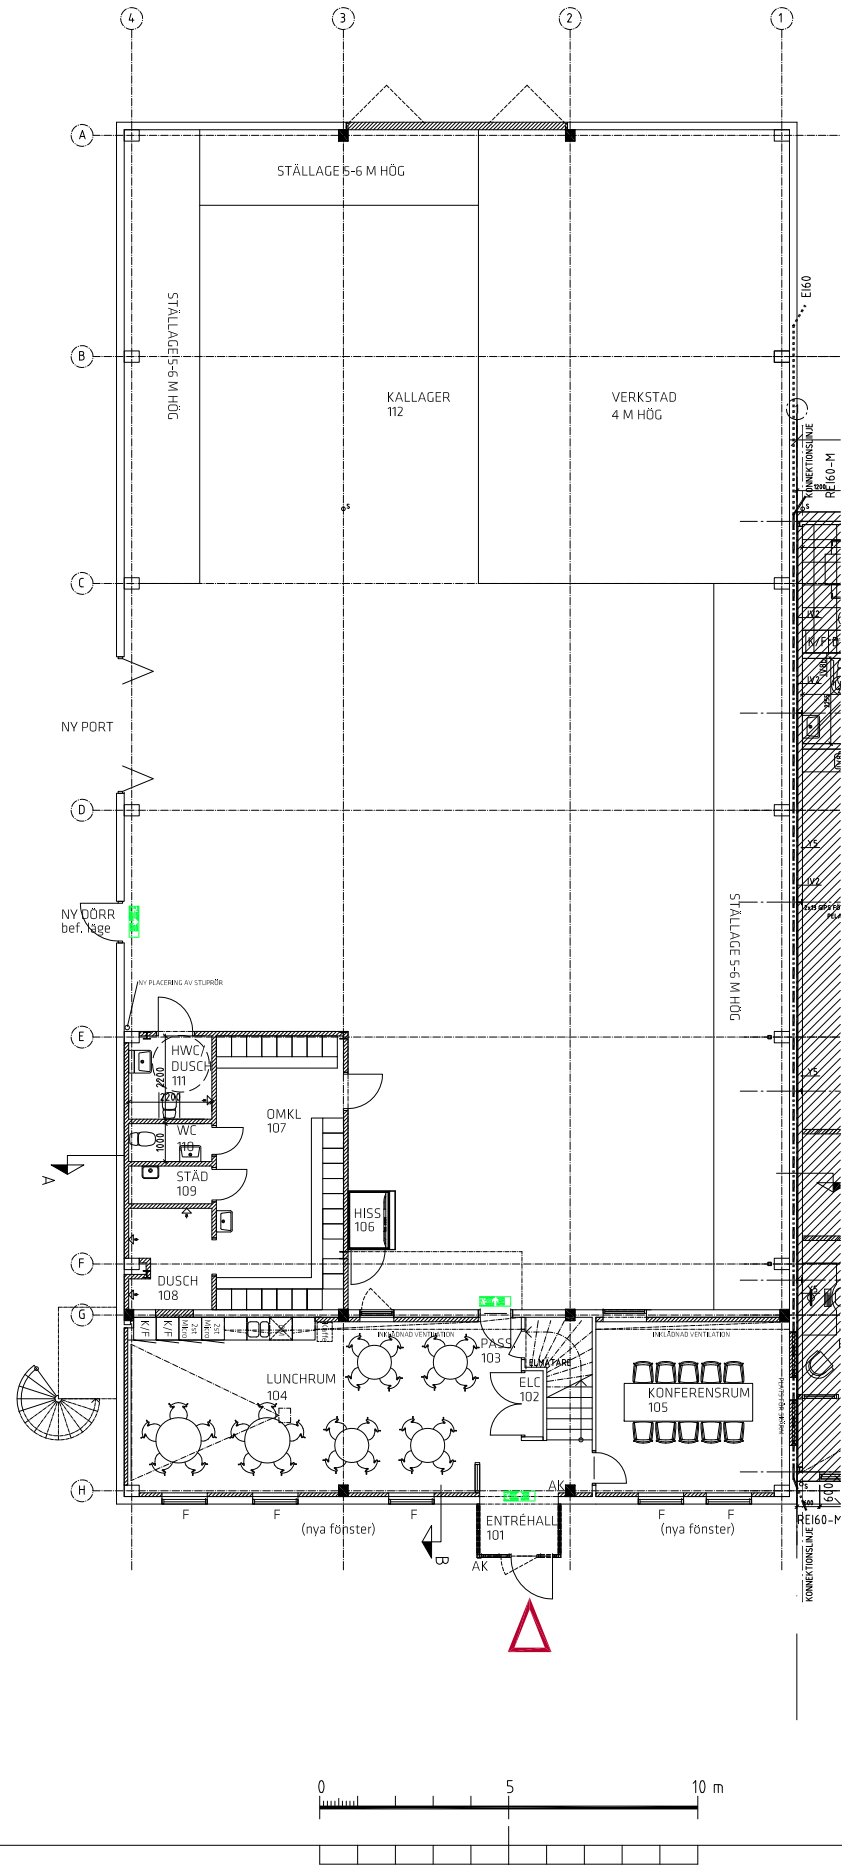


FÖRKLARINGAR:

- NY VÄGG
- BEF VÄGG
- NY DÖRR
- BEF DÖRR
- RIVNING

AK - FÖRBERED MED TOMRÖR FÖR EV ARMBÅGSKONTAKT

- VÄGLEDANDE MARKERING, RÖRELSHINDRADE
- VÄGLEDANDE MARKERING, GENOMLYST/BELYST

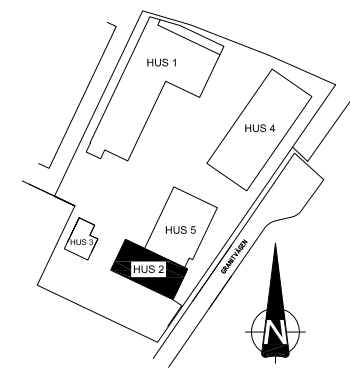

BET	ANT	RELATIONSHANDLING	170314	JGh
		ÄNDRINGEN AVSER	DATUM	SIGN

RELATIONSHANDLING

ENTER
ARKITEKTUR

www.enterarkitektur.se Tel: +46 36 39 91 70

PROJEKT NR	ANSVARIG	RITAD AV
16063	ASL	SAn
DATUM	HANDLAGGARE	SIGN
2016.12.15	Anna Sandahl	

ÖRONTOFSEN 5, HUS 2
JÖNKÖPINGS KOMMUN
OMBYGGNAD AV LAGER OCH KONTOR
PLAN 1

SKALA	NUMMER	REV
A1 1:100	A-40.1-100	I
A3 1:200		

PL0: A40-F051DWG 2007-12-01