


PLAN 1




PLAN 2


ORIENTERINGSFIGUR

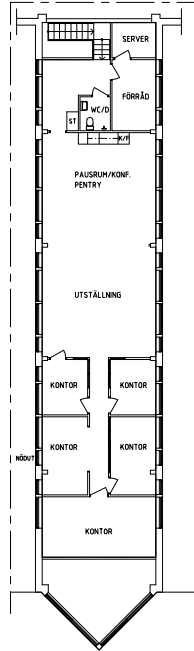

PLAN 1

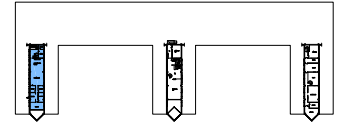

PLAN 2

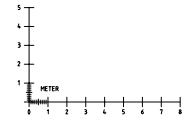

FÄR EJ BETRAKTAS SOM
UPPMÄTNINGSRITNING DÅ
DETALJMÄTNING EJ ÄR
UTFÖRD.
VISSA ÄRVIKELSER KAN
FÖREKOMMA.



CASTELLUM

TEL: 019 - 27 65 00



KULLBERGSGATAN 7
202 11 ÖREBRO
TEL: 031-9314000
WWW.PROJEKTENGAGEMENT.SE

RELATIONSHANDLING

TRADECENTER
LOKAL 13, PLAN 1 OCH 2

UPPDRAG
381025

RITAD/KONSTRUERAD AV
LG

HANDLÄGGARE
L GEORGIS

DATUM
2014-03-26

ANSVARIG

SKALA
A3 1:200

RÖNDE
L 13

BET