




ORIENTERINGSFIGUR

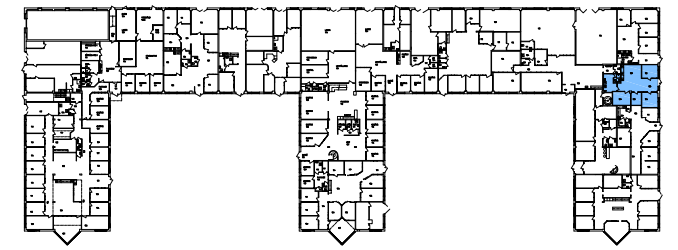

PLAN 1

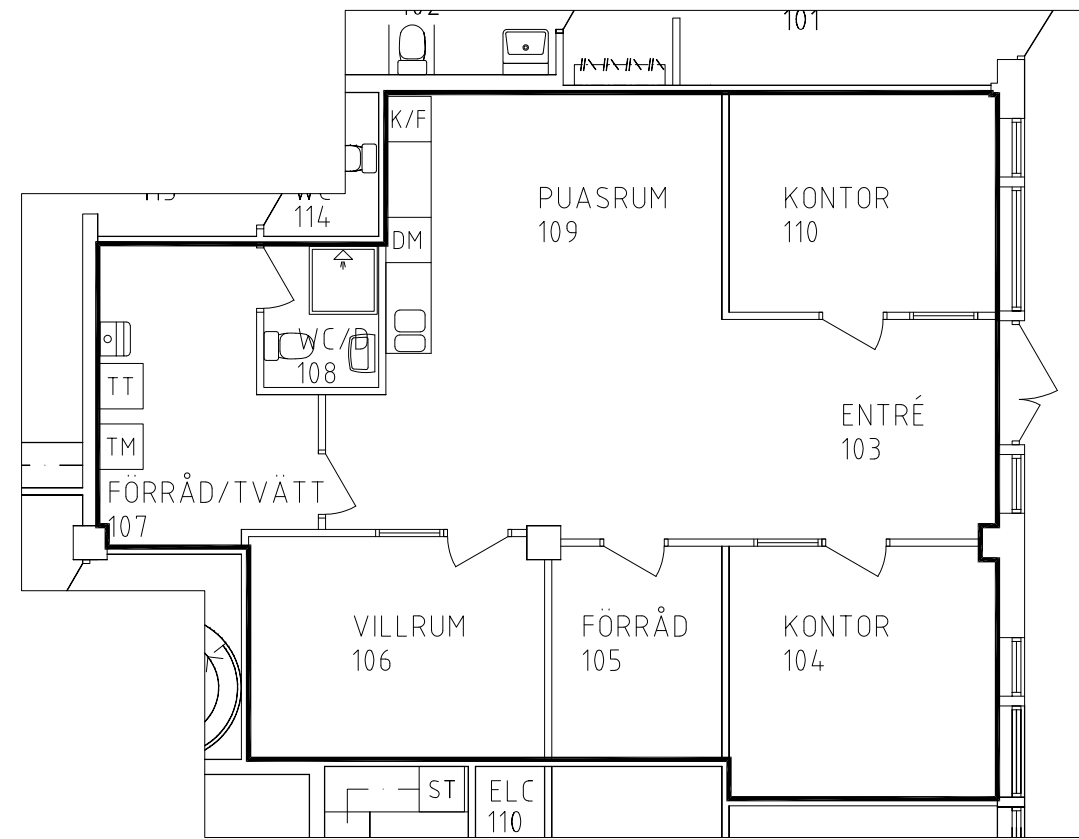

PLAN 1

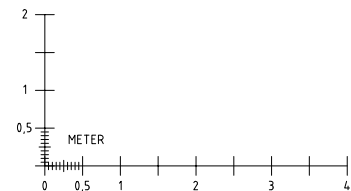

FÅR EJ BETRAKTAS SOM
UPPMÄTNINGSRITNING DÅ
DETALJMÄTNING EJ ÄR
UTFÖRD.
VISSA AVVIKELSER KAN
FÖREKOMMA.



TEL: 019 - 27 65 00



PROJEKTENGAGEMANG
RUDBECKSGATAN 7
702 11 ÖREBRO
TEL: 010-516 00 00
www.projektengagemang.se

RELATIONSHANDLING

TRADECENTER
LOKAL 21, PLAN 1

UPPDRAG
431999

RITAD/KONSTRUERAD AV
MÖ

HANDLÄGGARE
M WIJK

DATUM
2018-08-20

ANSVARIG

SKALA
A3 1:100

NUMMER
L 21

BET

REF:

LAGER:

PLO: