




FÖRKLARINGAR

xxx

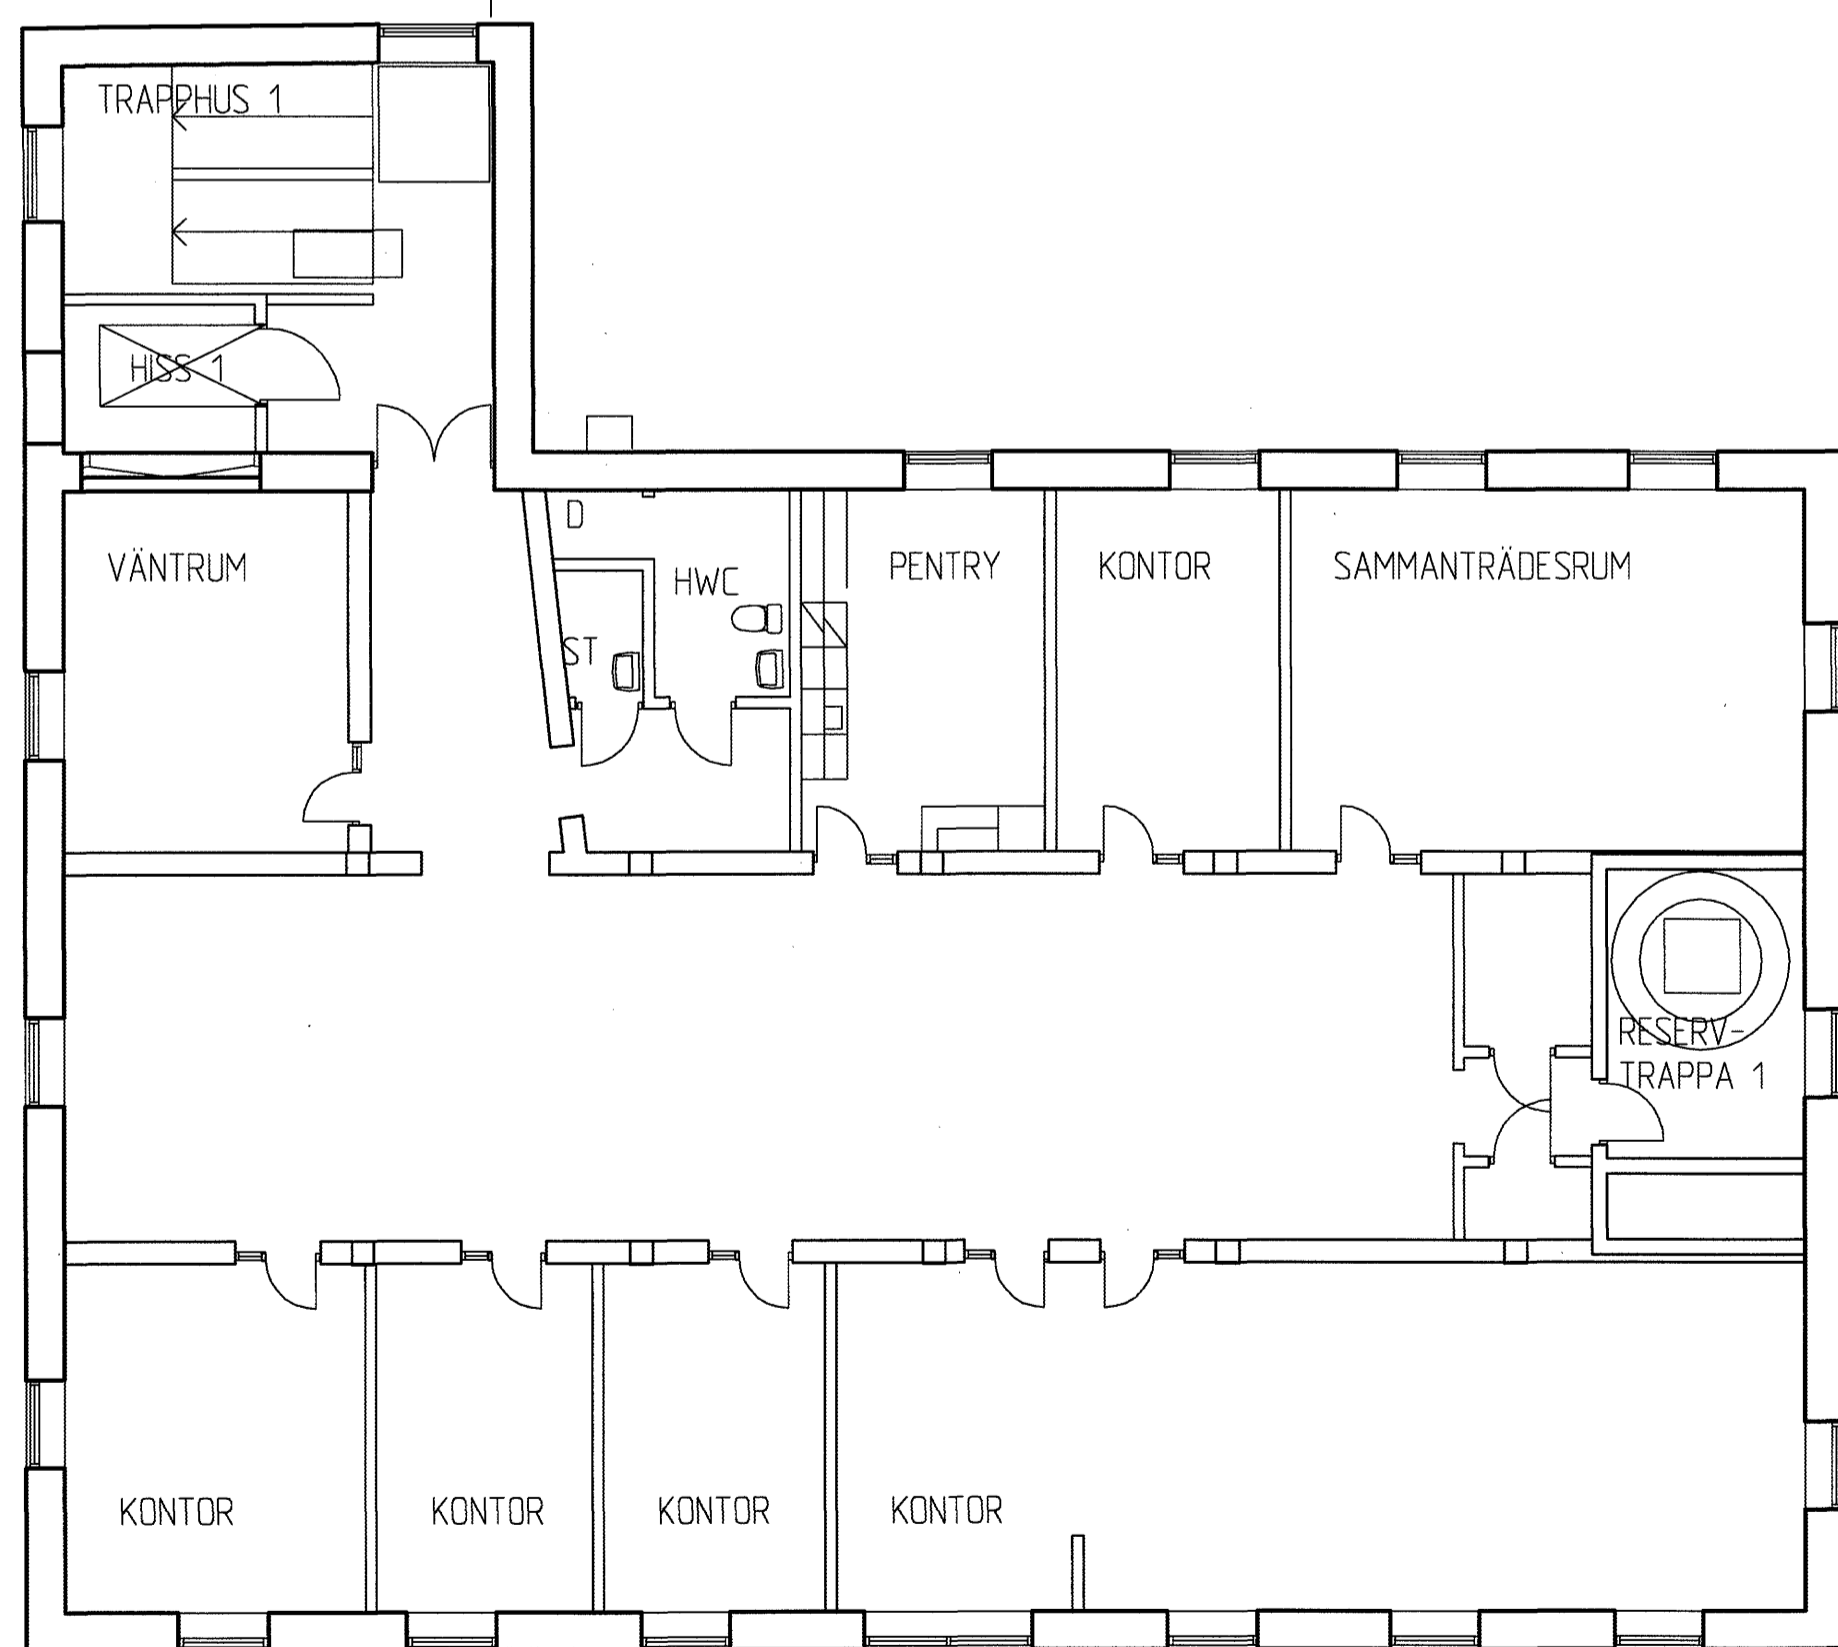

REF: A3D-P006 2007-09-07

URSPRUNGLIG SKÄRM DIGITALISERAD RITNING:
LUDVIGSSONS INGENJÖRSBYRÅ, SCC 1995-02-17

BET	ANT	ÄNDRINGEN AVSER	SIGN	DATUM
RELATIONSHANDLING				
SÖRHALLEN, ERIKSBERG GÖTEBORG				
				
				
UPPDRAG NR		HANDLÄGGARE		
DATUM		ANSVARIG		
2007-09-07		DENNIS LINDGREN		
VÅNINGSPÅN 6				
SKALA	RITNINGSPÅN		BET	
A1 1:100	A03-71-006			
A3 1:200				