
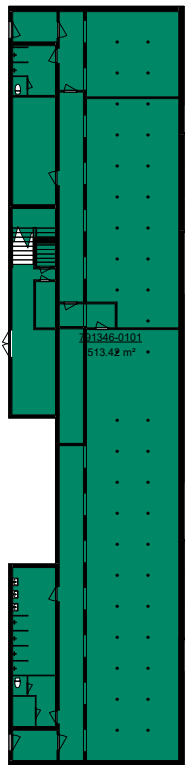


Hyresobjektsnummer

791346-0101

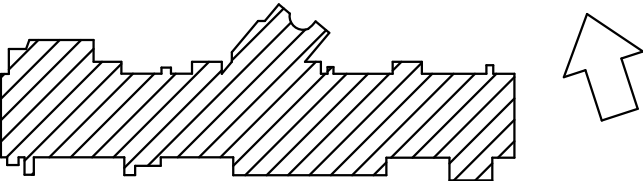

REV	ANT	ÄNDRING	AVSER	DATUM	SIGN
RELATIONSHANDLING					
					
ORIENTERINGSGR					
					
PLAN 03 PLAN 02 PLAN 01					
VÄSTERÅS Nätverksgatan 1					
A	KONSULT_1	TELEFON_1			
K	KONSULT_2	TELEFON_2			
-	KONSULT_3	TELEFON_3			
ANSVARIG		RITAD/KONSTR. AV		HANDLÄGGARE	
UPPDRAG NR		DATUM 13/10/25		KST NR	
FINNSLÄTTEN 1 346 PLAN 01 SAMMANSATT REDOVISNING LOKALRITNING					
SKALA A1 1:500 A3 1:1000		PROJNR	NUMMER A-40-7-3460100		REV

SKALA 1:500 0 5 10 15 20 25 30 35 40 45 50m