
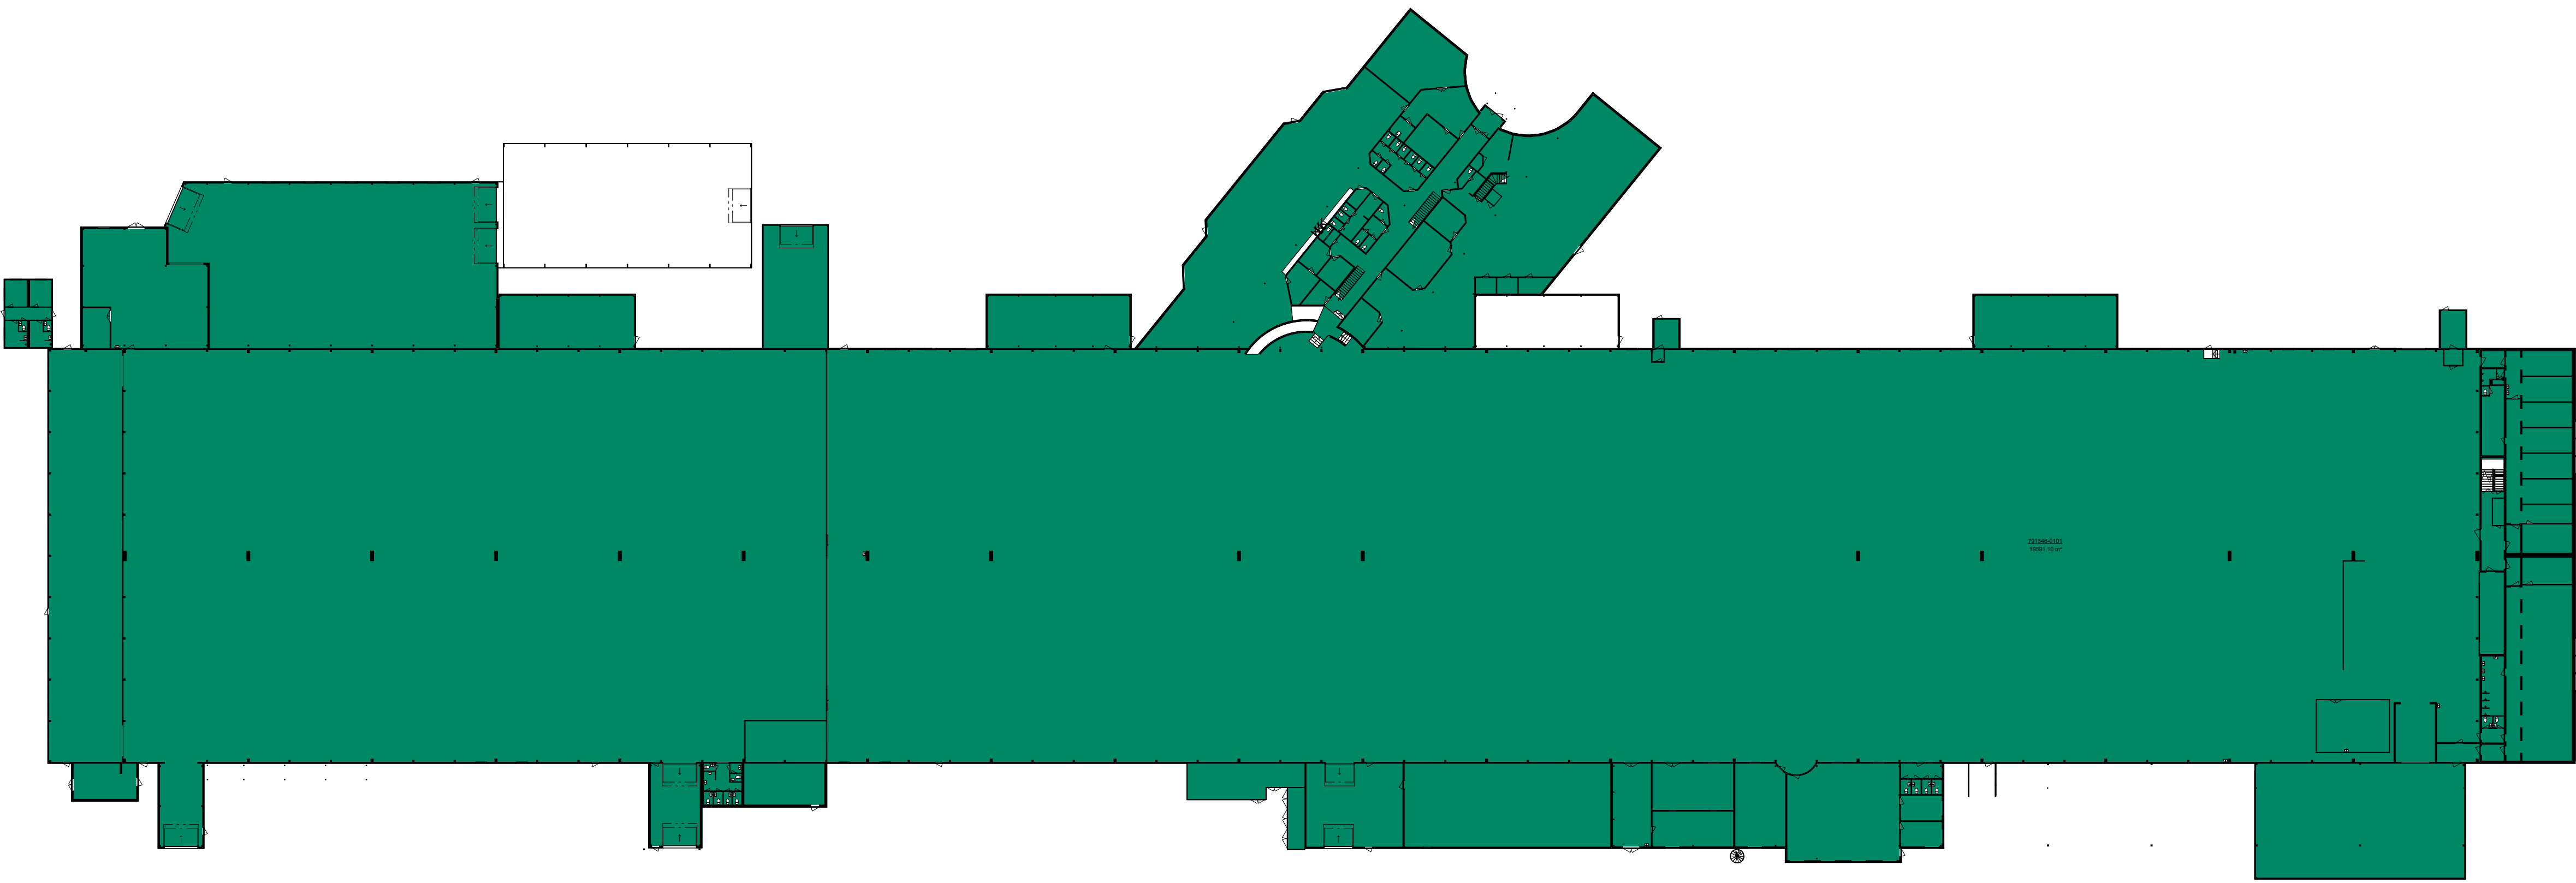
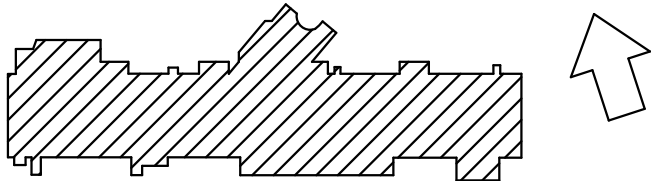


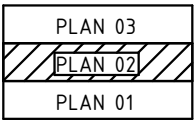

Hysesobjektsnummer

791346-0101

|                                                                                       |              |                |             |        |      |
|---------------------------------------------------------------------------------------|--------------|----------------|-------------|--------|------|
| REV                                                                                   | ANT          | ÄNDRING        | AVSER       | DATUM  | SIGN |
| RELATIONSHANDLING                                                                     |              |                |             |        |      |
|  |              |                |             |        |      |
| ORIENTERINGSGR                                                                        |              |                |             |        |      |
|  |              |                |             |        |      |
|  |              |                |             |        |      |
| VÄSTERÅS<br>Nätverksgatan 1                                                           |              |                |             |        |      |
| A                                                                                     | KONSULT_1    | TELEFON_1      |             |        |      |
| K                                                                                     | KONSULT_2    | TELEFON_2      |             |        |      |
| -                                                                                     | KONSULT_3    | TELEFON_3      |             |        |      |
| ANSVARIG                                                                              | RITAD/KONSTR | AV             | HANDLÄGGARE |        |      |
| UPPDRAG NR                                                                            | DATUM        | 13/10/25       |             | KST NR |      |
| FINNSLÄTTEN 1<br>346<br>PLAN 02<br>SAMMANSATT REDOVISNING<br>LOKALRITNING             |              |                |             |        |      |
| 001 01                                                                                |              |                |             |        |      |
| SKALA                                                                                 | PROJNR       | NUMMER         |             | REV    |      |
| A1 1:500<br>A3 1:1000                                                                 |              | A-40-7-3460200 |             |        |      |

SKALA 1:500 0 5 10 15 20 25 30 35 40 45 50m