
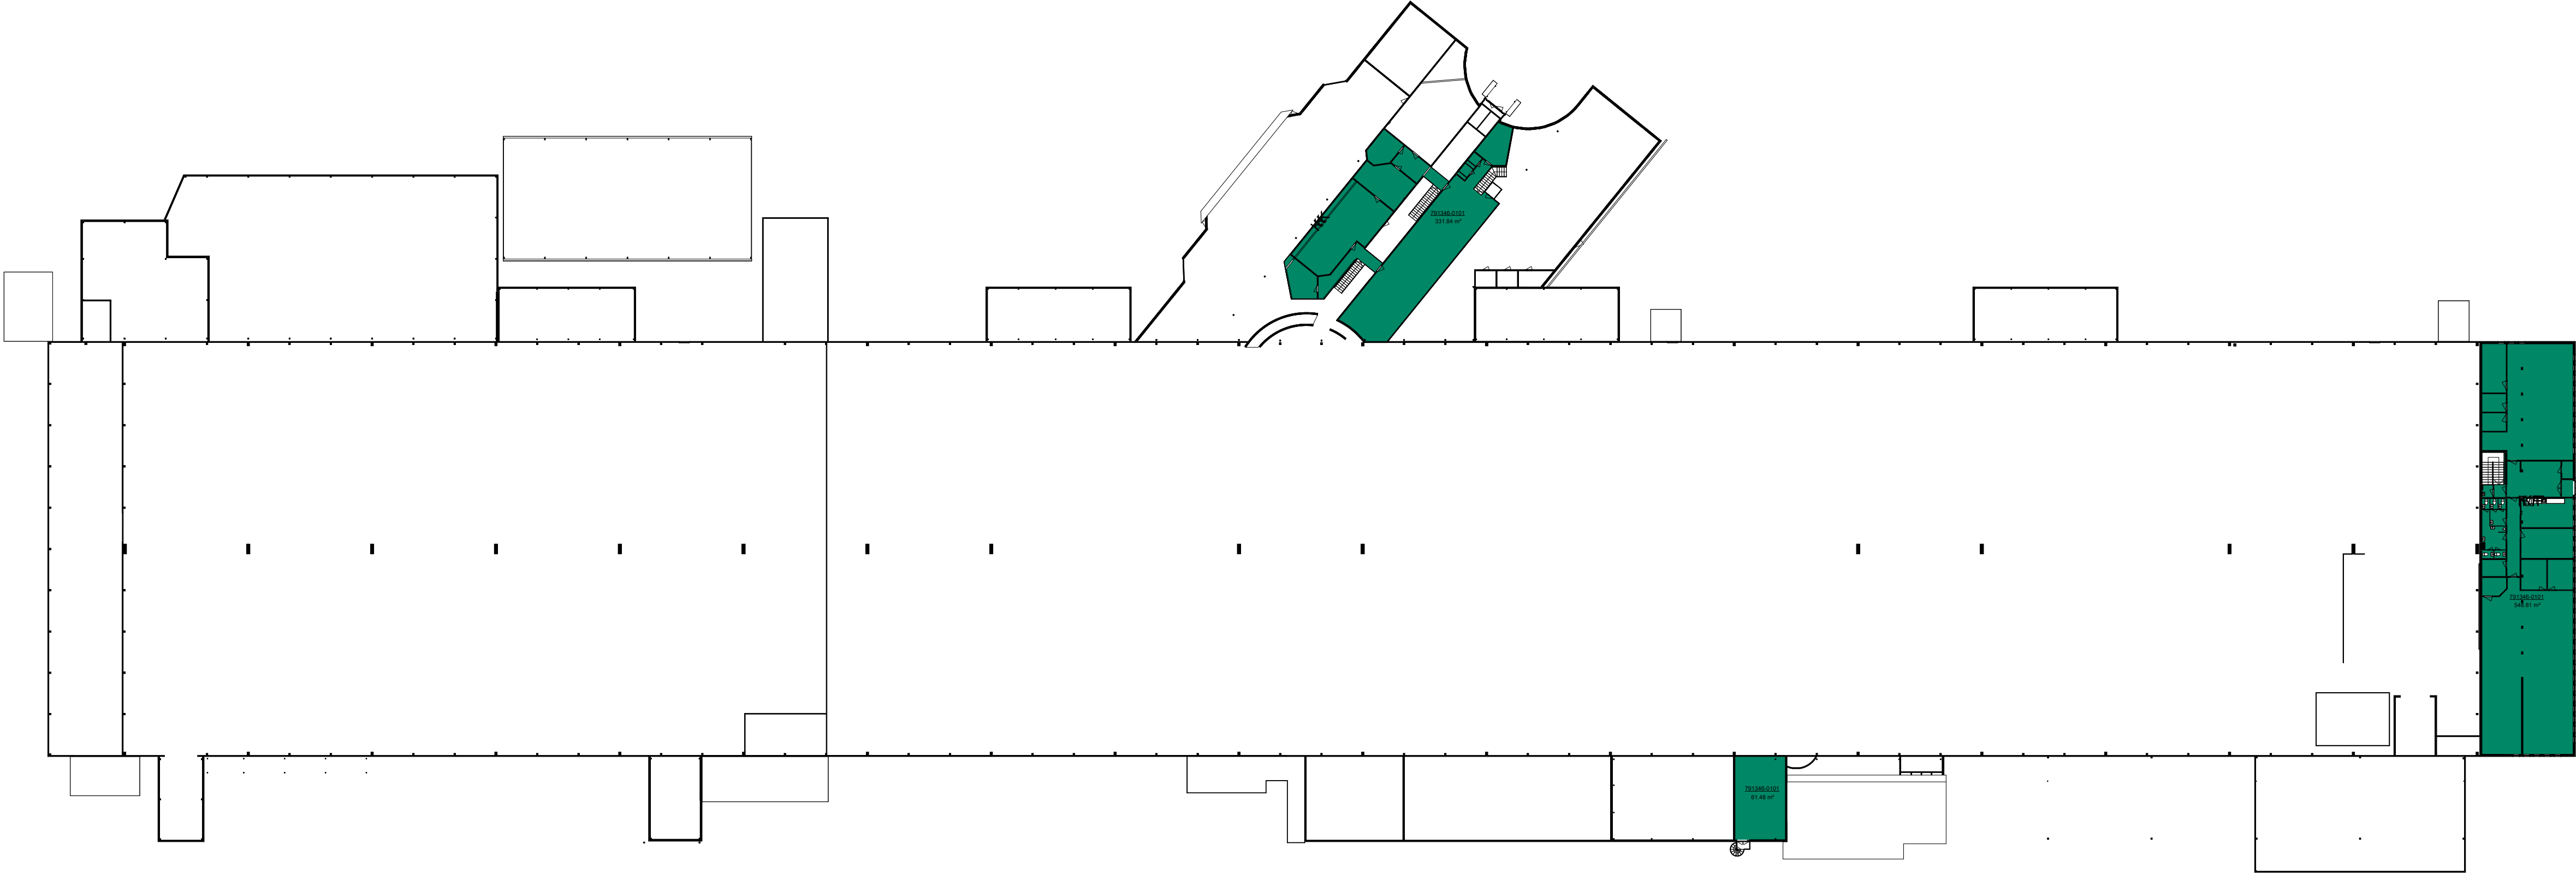


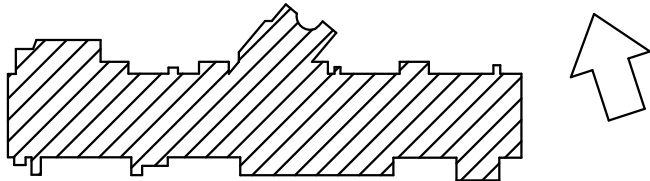

Hyresobjektsnummer

791346-0101

| REV                                                                                   | ANT               | ÄNDRING AVSER            | DATUM | SIGN |
|---------------------------------------------------------------------------------------|-------------------|--------------------------|-------|------|
| RELATIONSHANDLING                                                                     |                   |                          |       |      |
|  |                   |                          |       |      |
| ORIENTERINGSGR                                                                        |                   |                          |       |      |
|  |                   |                          |       |      |
| <div>PLAN 03</div> <div>PLAN 02</div> <div>PLAN 01</div>                              |                   |                          |       |      |
| VÄSTERÅS<br>Nätverksgatan 1                                                           |                   |                          |       |      |
| A                                                                                     | KONSULT_1         | TELEFON_1                |       |      |
| K                                                                                     | KONSULT_2         | TELEFON_2                |       |      |
| -                                                                                     | KONSULT_3         | TELEFON_3                |       |      |
| ANSVARIG                                                                              | RITAD/KONSTR. AV  | HANDLÄGGARE              |       |      |
| UPPDRAG NR                                                                            | DATUM<br>13/10/25 | KST NR                   |       |      |
| FINNSLÄTTEN 1<br>346<br>PLAN 03<br>SAMMANSATT REDOVISNING<br>LOKALRITNING             |                   |                          |       |      |
| 001 01                                                                                |                   |                          |       |      |
| SKALA<br>A1 1:500<br>A3 1:1000                                                        | PROJNR            | NUMMER<br>A-40-7-3460300 | REV   |      |

SKALA 1:500 0 5 10 15 20 25 30 35 40 45 50m