





PLAN,
BOTTENVÅNING
(PLAN 10)
(ENTRÉ)
- SKALA 1:100 (A1) -

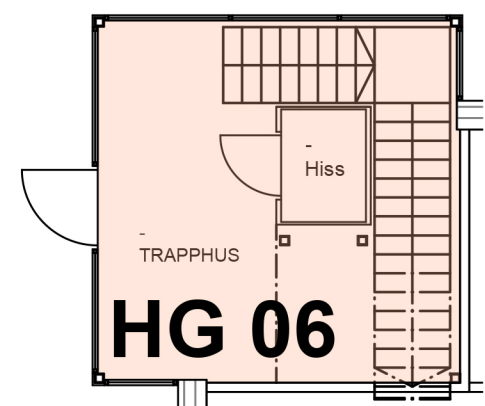

PLAN, VÅNING 2
(PLAN 11)
- SKALA 1:100 (A1) -

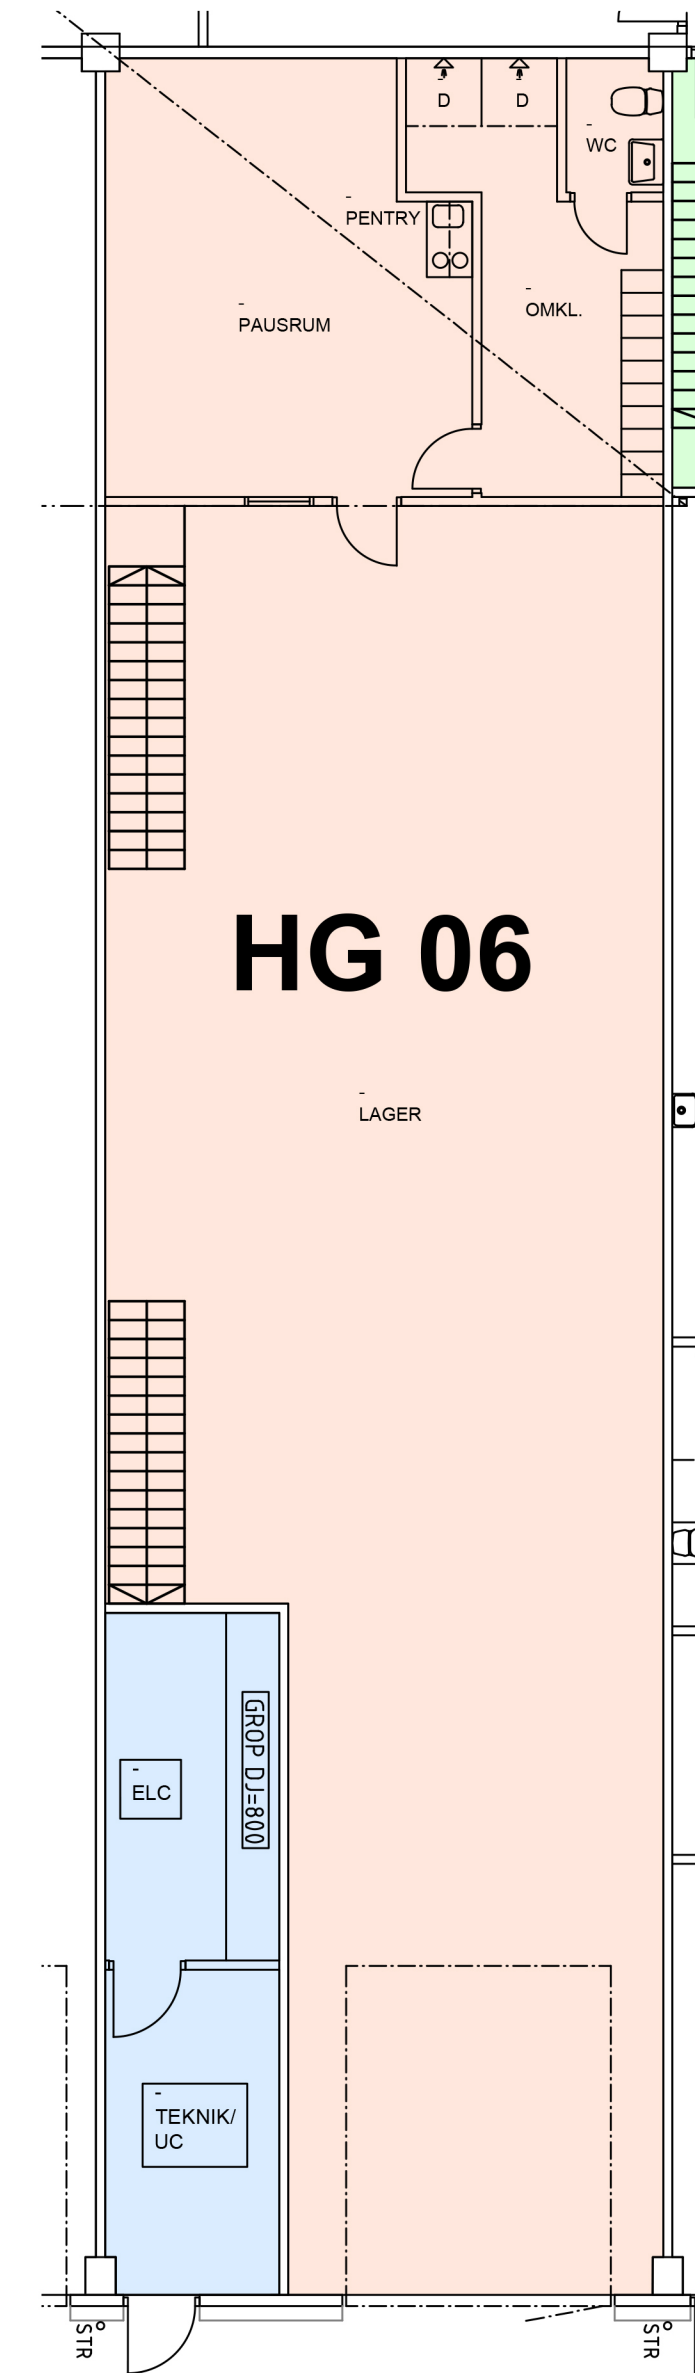

PLAN,
BOTTENVÅNING
(PLAN 10)
(LAGER)
- SKALA 1:100 (A1) -

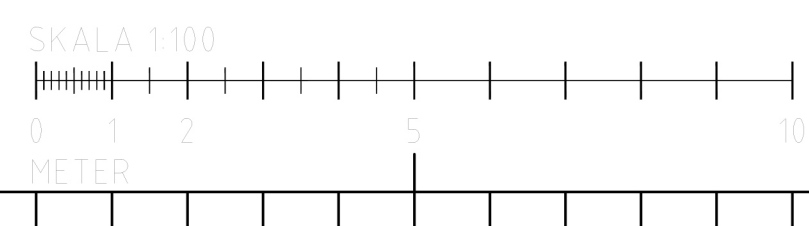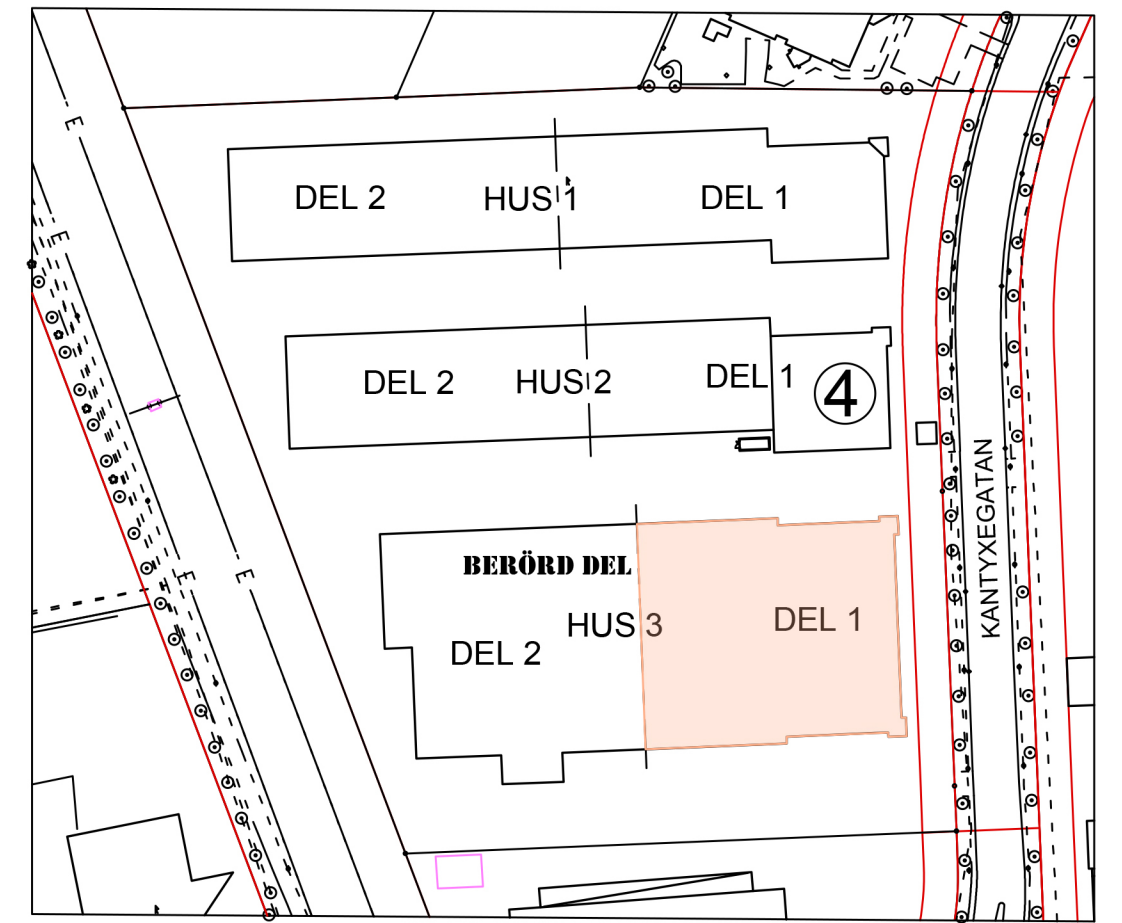

KONTRAKTSRITNING	UPPDRAGSNUMR 29 801	RITAD/KONSTR AV Rolf Walldén	HANDLÄGGARE Rolf Walldén
FÖRSLAGSRITNING	DATUM 2021-02-11	BYGGLOVS KV. DUBBELKNAPPEN 4, MALMÖ KOMMUN	RELATIONS PLAN, VÅNING 2, DEL 1
RELATIONSRITNING	BYGGLOVS KV. DUBBELKNAPPEN 4, MALMÖ KOMMUN	RELATIONS PLAN, VÅNING 2, DEL 1	RELATIONS RELATIONS
ARBETSRITNING	SKALA 1:200 (A0)	NUMMER 21-A-40.1-1131	BET
FÖRFRÅGNINGSUNDERLAG	1:400 (A3)		
FÖRHANDSKOPIA			
GRANSKNINGSRITNING			