


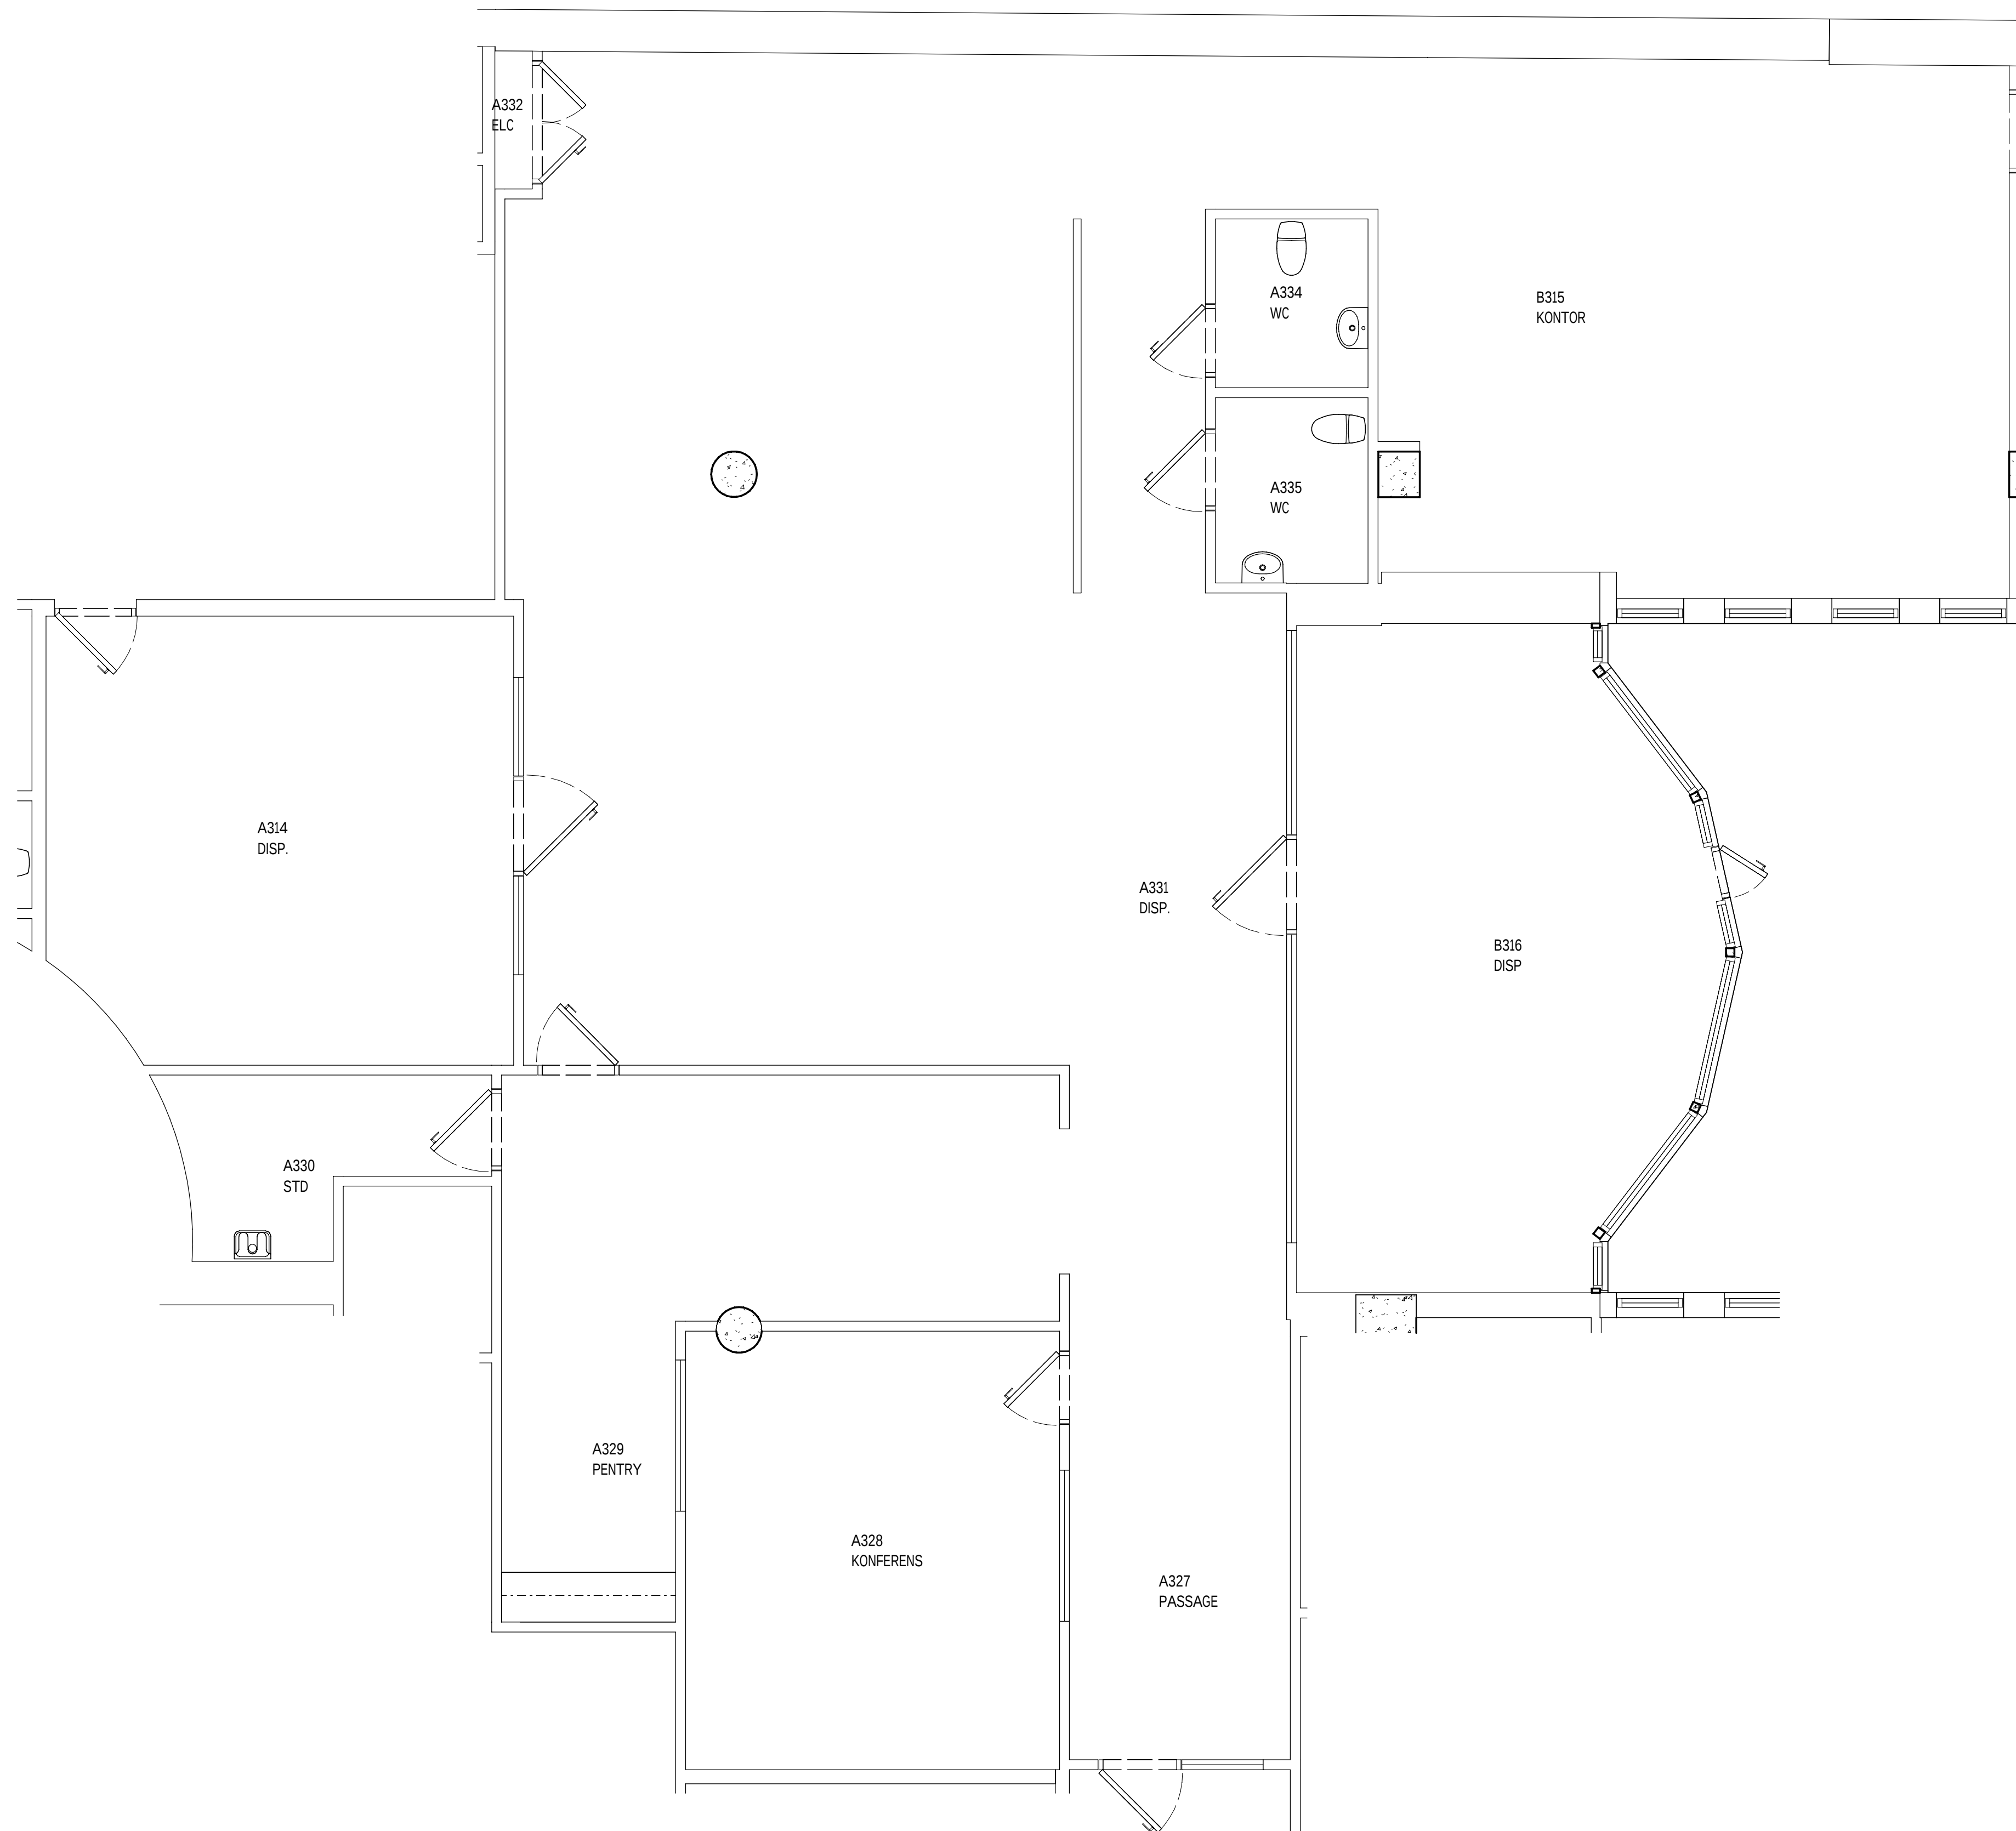

SKALA 1:100 0 1 2 3 4 5 6 7 8 9 10m

REV	ANT	ÄNDRING	AVSER	DATUM	SIGN
RELATIONSHANDLING					
ORIENTERINGSGR					
ÖREBRO Drottningg 18-20, Nikolaig 10, Kyrkog 3					
A	KONSULT_1	TELEFON_1			
K	KONSULT_2	TELEFON_2			
-	KONSULT_3	TELEFON_3			
ANSVARIG	RITAD/KONSTR	AV	HANDLÄGGARE		
UPPDRAK NR	DATUM	2025-05-22	KST NR		
PRÄSTGÅRDEN 12			A		
PLAN 03 LOKAL 21006 LOKALRITNING			001 03		
SKALA A1 1:100 A3 1:200	PROJNR	NUMMER 21006	REV		

2025-05-22 16:05:21