

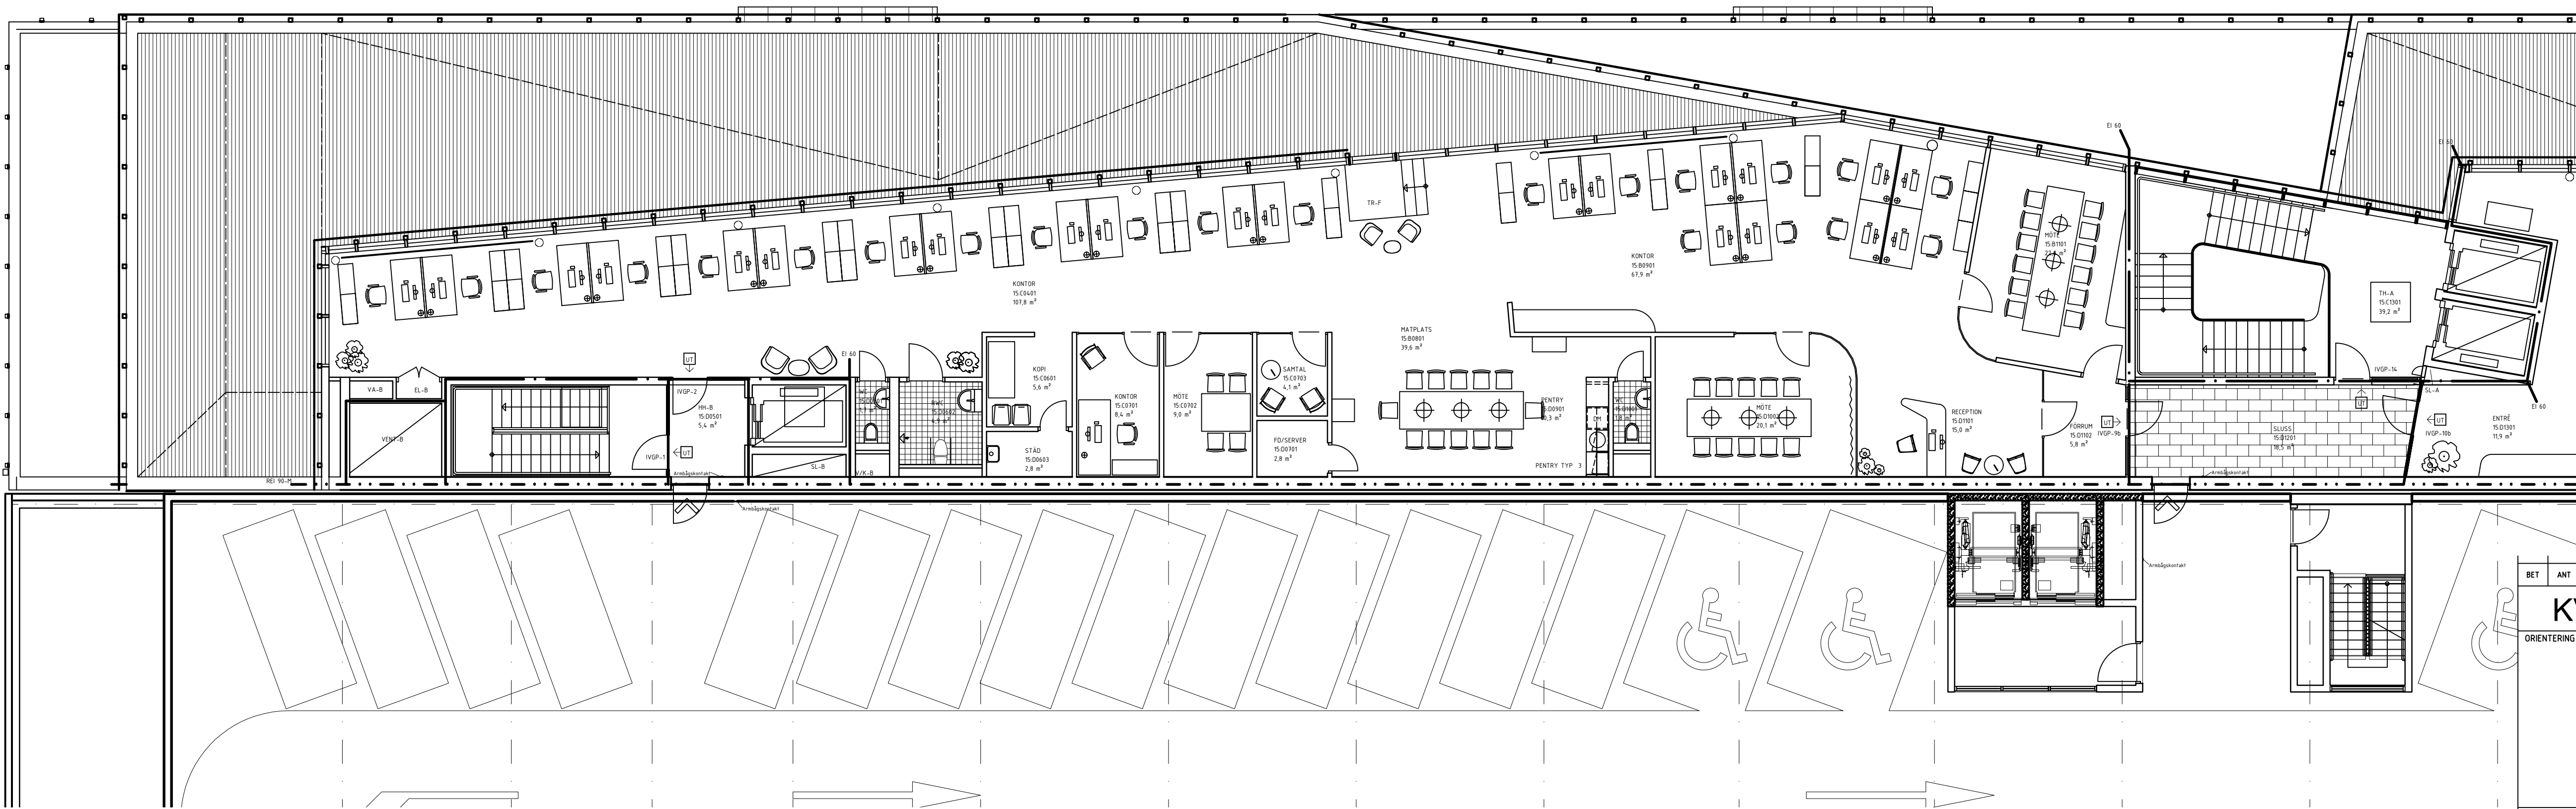


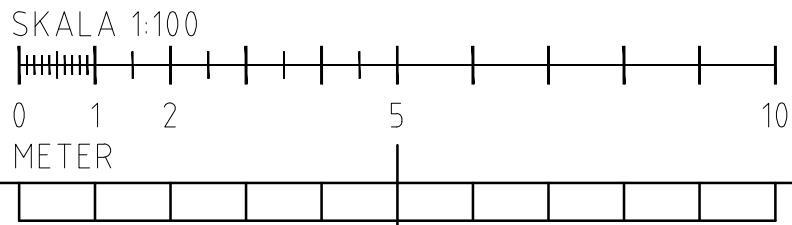

PLAN, VÅNING 5, del av
[PLAN 15]
- SKALA 1:100 (A3) -

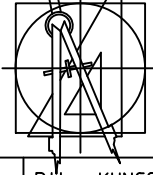

- ▶ KONTRAKTSRITNING
- ▶ FÖRSLAGSRITNING
- ▶ RELATIONSRITNING
- ▶ ARBETSRITNING
- ▶ FÖRFRÅGNINGSUNDERLAG
- ▶ BYGGLOVSRITNING
- ▶ FÖRHANDSKOPIA
- ▶ GRANSKNINGSRITNING

BET		ANT	ÄNDRINGEN AVSER	DATUM	SIGN
KV. VAGNSLIDRET 1					
ORIENTERING					
STATUS					
RELATIONSRITNING					
HYRESGÄST					
FASTIGHETSÄGARE					
PROJEKTOR  ERRWE BYGGKONSULT AB					
BH	KUNGSLEDEN VAGNSLIDRET KB040-17 44 00			KRISTOFFER GRAHN	
A	FÖJAB arkitekt			040-27 98 00	Anders Eriksson M
K					
VS					
VE					
E					
UPPDRAG NR	37 901	RITAD/KONSTR AV	Anders Eriksson Modin	HANDLÄGGARE	Kristoffer Grahn
DATUM	2021-01-12	ANSVARIG	Rolf Wallden		
KV. VAGNSLIDRET 1 (ISBLOCKET)					
MALMÖ KOMMUN					
PLAN, VÅNING 5, del av [Plan 15]					
PLAN LOKAL					
SKALA 1:100 (A3)	NUMMER		BET		
1:200 (A4)	21-A-40.1-100150901				