


PLAN 1

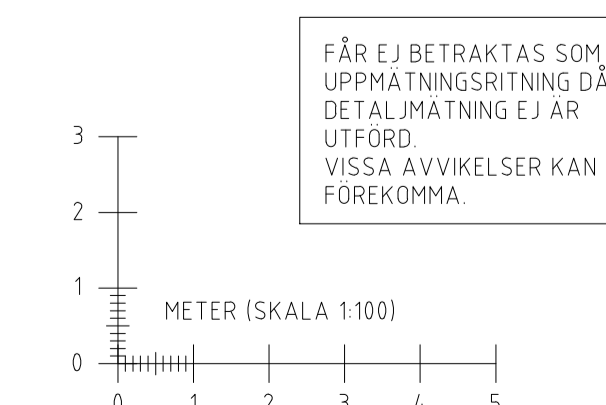

BET	ANT	ÄNDRINGEN AVSER	SIGN	DATUM
RELATIONSHANDLING				
KV SVETSAREN 5, ÖREBRO				
 TEL: 019 - 27 65 00				
 FREDSGATAN 2 703 62 ÖREBRO TEL: 019-267400 www.projektengagemang.se				
UPPDRAG NR	431999	RITAD AV	CZ	HANDLÄGGARE
DATUM	2021-02-17	ANSVARIG		M WIJK
PLAN 1				
SKALA	A1: 1:100 A3: 1:200	NUMMER	A-40.1-1010	BET