

FÖRKLARINGAR

ALLA MÅTT ANGES I MILLIMETER

SAMTLIGA PLUSHÖJDER ÄR FG OCH ANGIVNA I RH2000


--- BRANDCELLSGRÄNS EI60
--- BRANDCELLSGRÄNS EI30
LÅG RUMSHÖJD

FÖRESKRIFTER

SE 50-DELS PLANER A-40-1-091 ff.

HÄNVISNINGAR


SE 50-DELS PLANER A-40-1-091 ff.

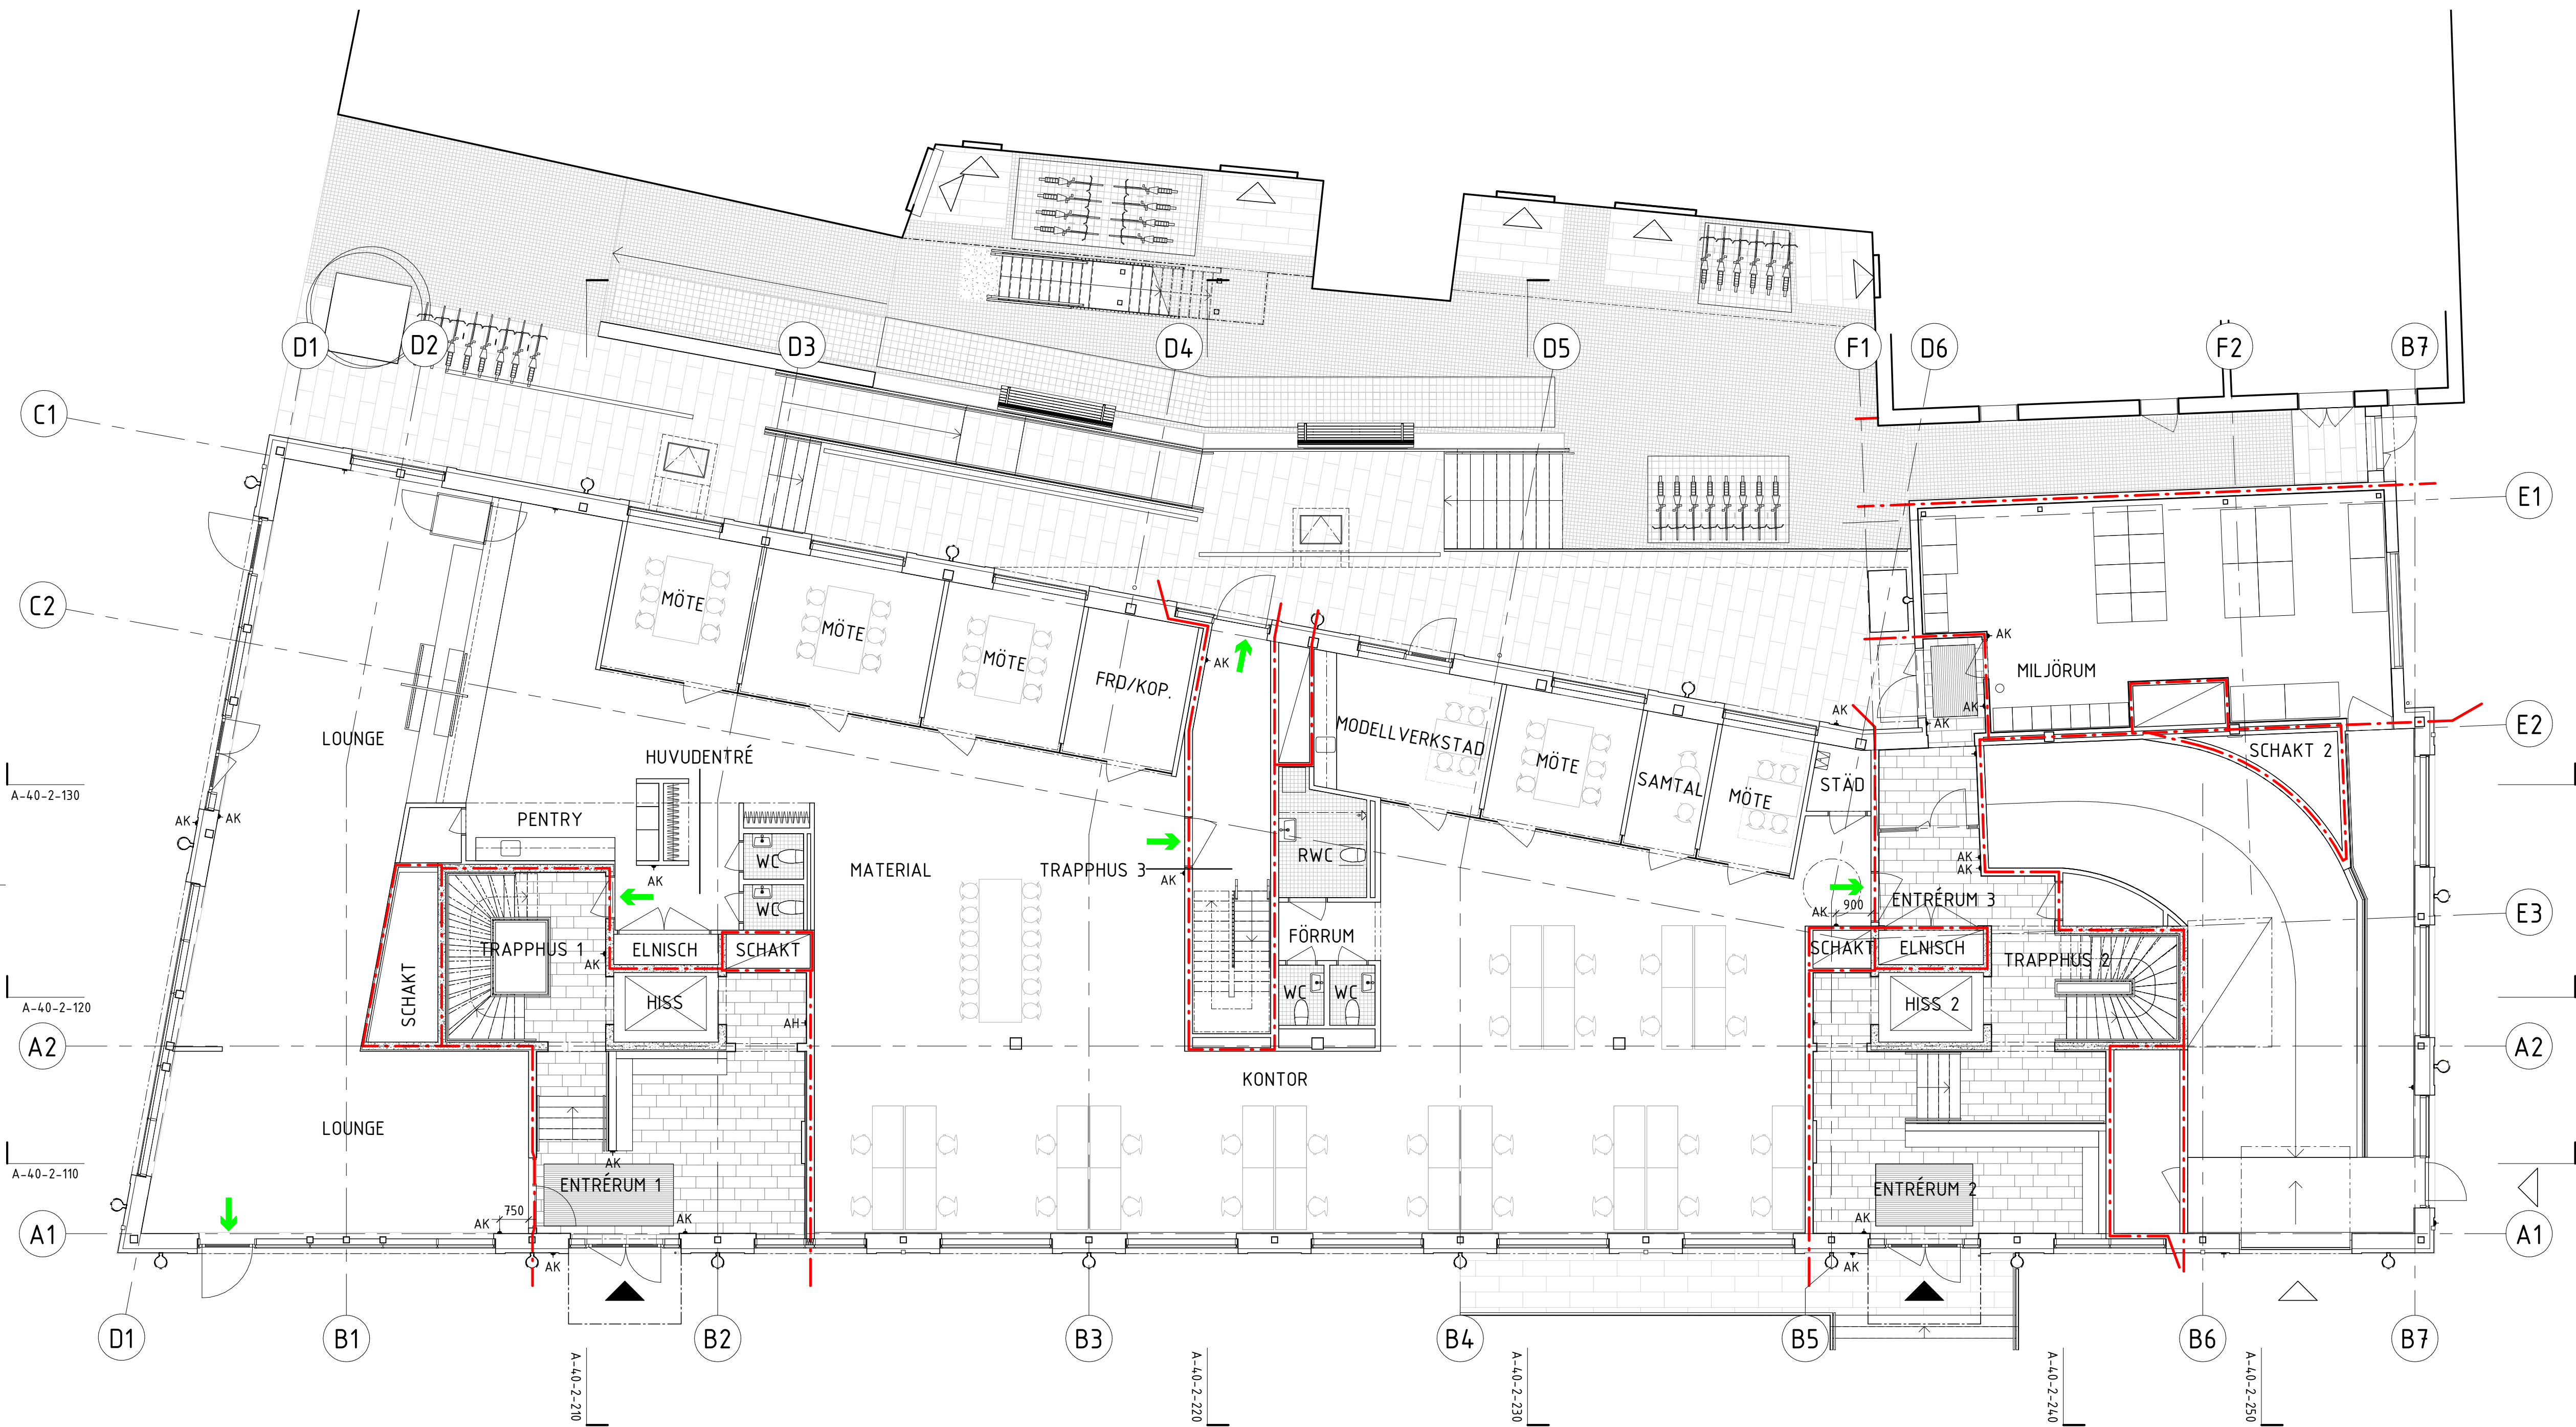

SKALA 1:100 (A1)

0 1 2 5 10m

MASTHUGGET 26:1

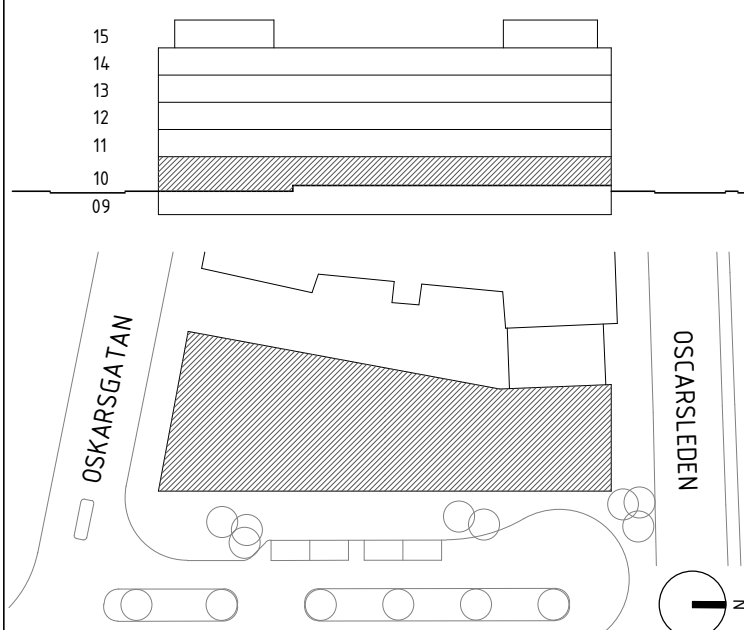

RELATIONSHANDLING

		
A	Vidd Arkitektur AB	TEL: 073-644 46 83
K	ELU Konsult AB	TEL: 031-339 32 00
KP	Structor Värmland AB	TEL: 056-354 06 75
E	Rejlers Sverige AB	TEL: 077-178 00 00
V	Bengt Dahlgren Göteborg AB	TEL: 031-720 25 00
W	Bengt Dahlgren Göteborg AB	TEL: 031-720 25 00
SP	Ingbyråen Andersson&Hultmark AB	TEL: 031-704 25 00
UPPDRAG NR	RITAD AV	HANDLAGGARE
—	C.DEIS	C.DEIS
DATUM	ANSVARIG	
2022-10-14	J.REIGO	
NYBYGGNATION KONTORSHUS PLAN 10, ENTRÉPLAN		
SKALA	NUMMER	I BET
A1 1:100 A3 1:200	A-40-1-100	