





ORIENTERINGSFIGUR

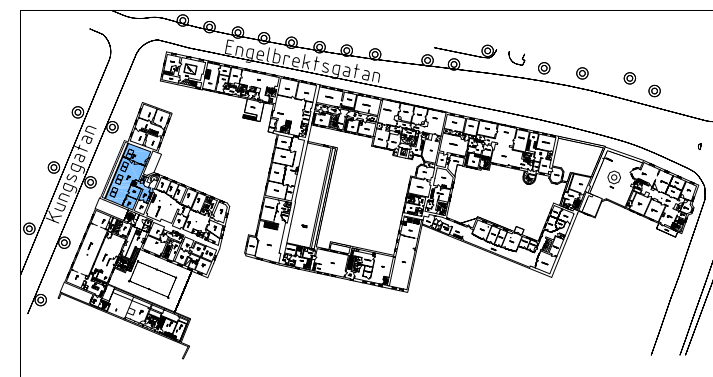


PLAN 3

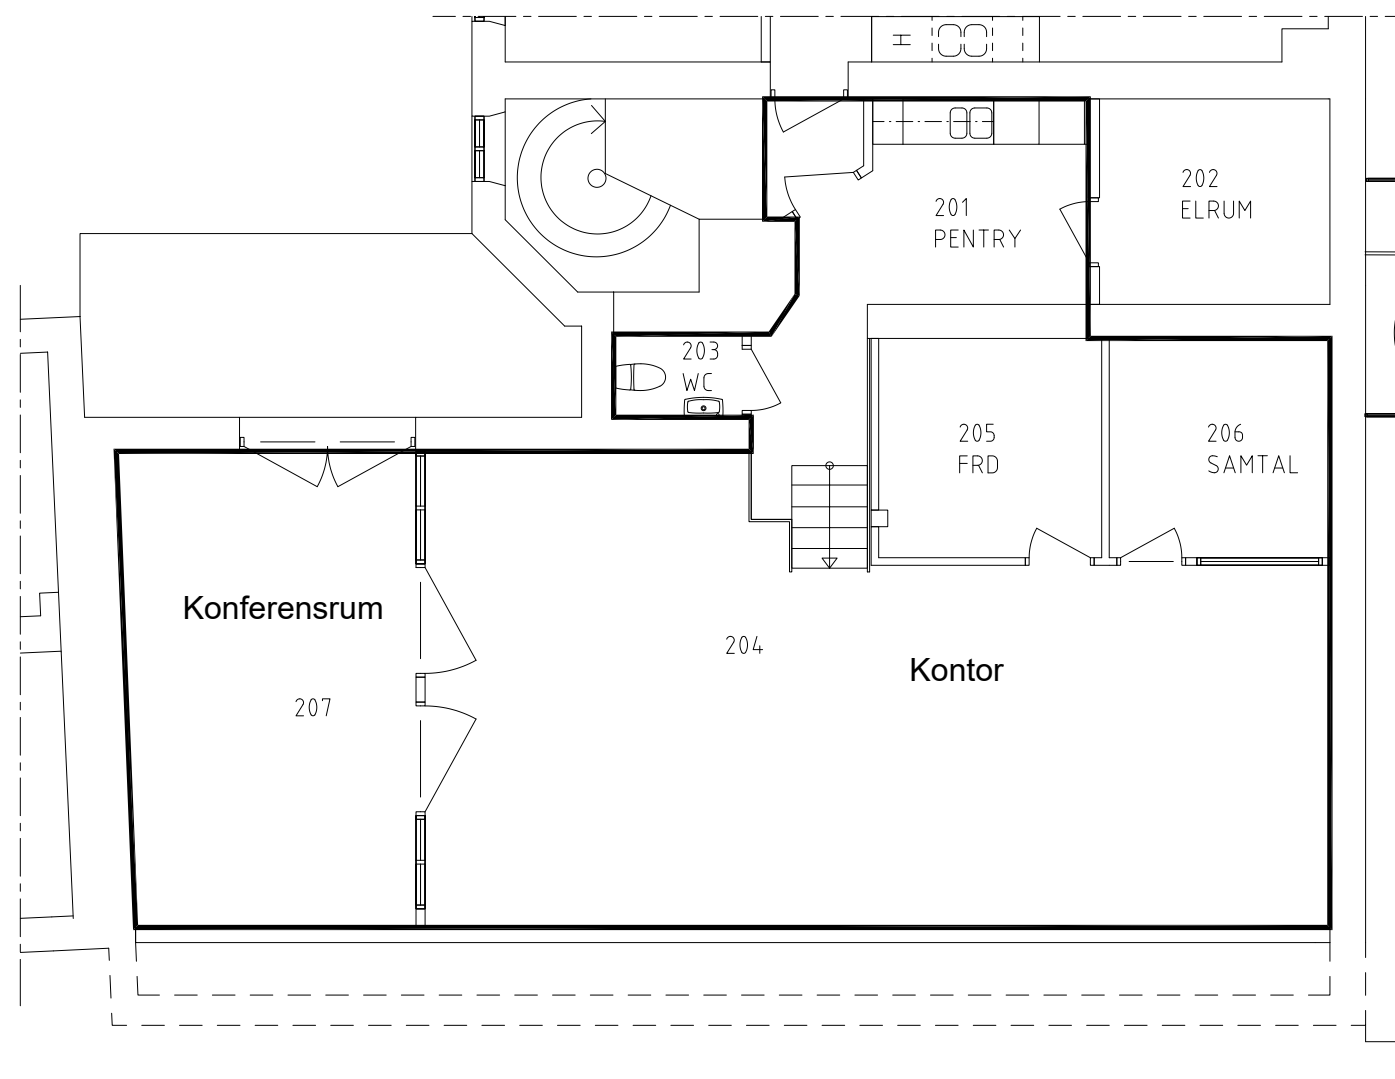

PLAN 3

SKALA 1:100

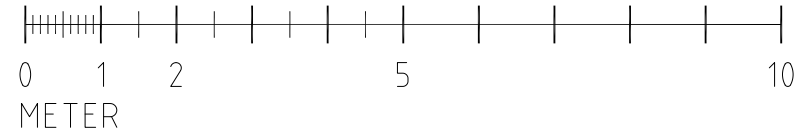

CASTELLUM

TEL: 019 - 27 65 00



PROJEKTENGAGEMANG
RUDBECKSGATAN 7
702 11 ÖREBRO
TEL: 019-167400
www.projektengagemang.se

RELATIONSHANDLING

HÅLLSTUGAN 28
LOKAL 4, PLAN 3

UPPDRAG
431999

RITAD/KONSTRUERAD AV
CZ

HANDLÄGGARE
M WIJK

DATUM
2018-09-12

ANSVARIG

SKALA
A3 1:100

NUMMER
4

BET

REF:

LAGER:

PL0: