


LOKAL 2B, PLAN 2 - HUS 5


ORIENTERINGSFIGUR

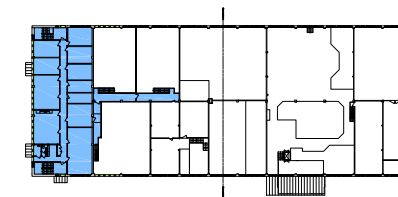

PLAN 2, 1tr

FÅR EJ BETRAKTAS SOM  
UPPMÄTNINGSRITNING DÅ  
DETALJMÄTNING EJ ÄR  
UTFÖRD.  
VISSA AVVIKELSER KAN  
FÖREKOMMA.

SKALA 1:200

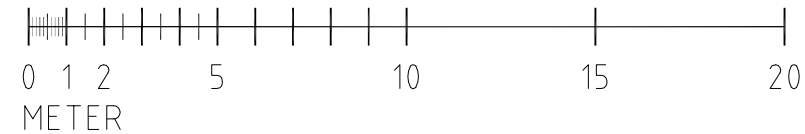

**ASPHOLMEN**  
FASTIGHETER AB

OLAIGATAN 2  
BOX 1824  
701 18 ÖREBRO  
TEL:019-27 65 00  
FAX:019-27 42 50

projekt  
engagemang

RUDBECKSGATAN 7 ÅRSTAÄNGSVÄGEN 19B  
702 11 ÖREBRO 100 74 STOCKHOLM  
TEL:019-167400 TEL:08-522 069 00  
FAX:019-167401 FAX:08-726 82 92  
www.projektengagemang.se

RELATIONSHANDLING

SVÄNGHJULET 1  
HUS 5 - PLAN 1 OCH 2  
LOKAL 2A OCH 2B

UPPDRAG  
381109

RITAD/KONSTRUERAD AV  
MB

HANDLÄGGARE  
M BERGLUND

DATUM  
2012-08-14

ANSVARIG

SKALA  
A3 1:200

NUMMER  
L2ab

BET

REF:

LAGER:

PL0: