




KÄLLARPLAN

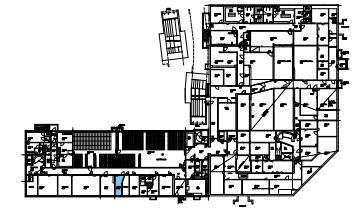


KÄLLARPLAN

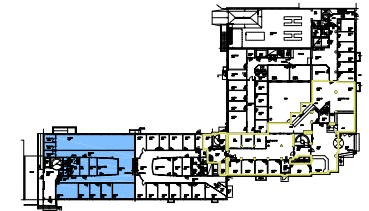

BOTTENPLAN

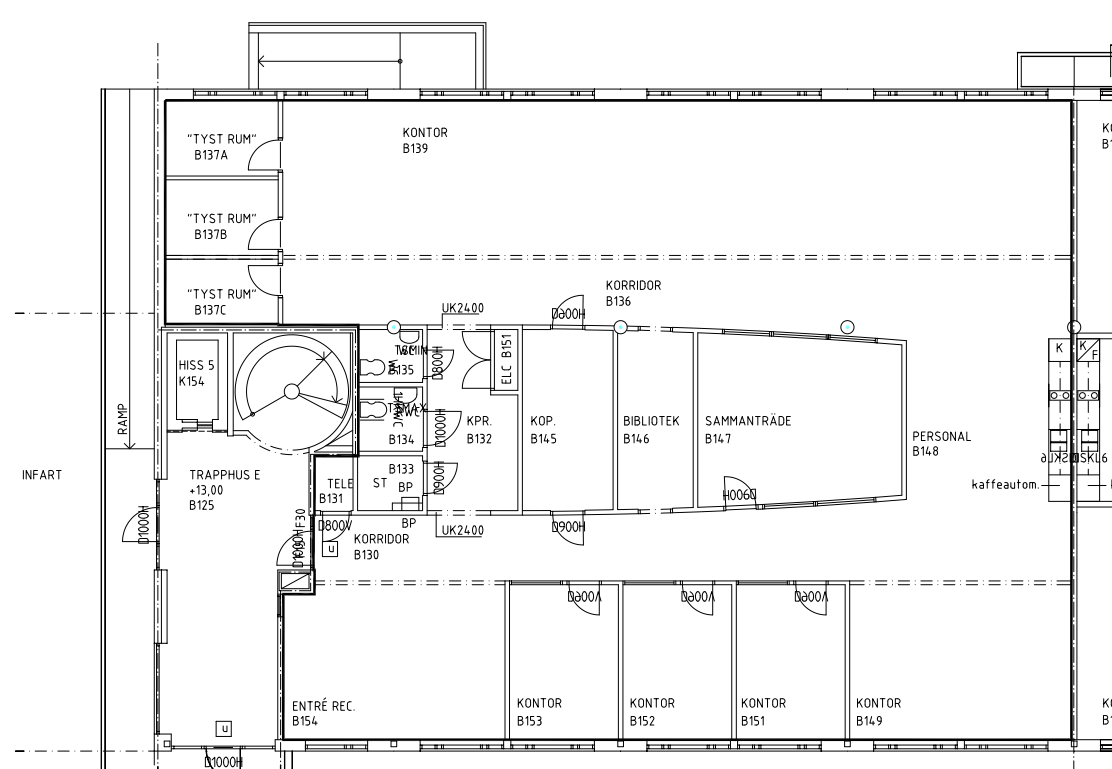

BOTTENPLAN

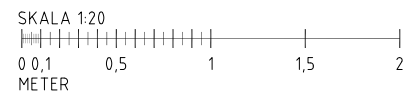

TEL: 019 - 27 65 00



PROJEKTENGAGEMANG  
RUDBECKSGATAN 7  
702 11 ÖREBRO  
TEL:019-167400  
www.projektengagemang.se

RELATIONSHANDLING

REPSLAGAREN 24  
LOKAL 1  
KÄLLARPLAN

UPPDRAG  
391923

RITAD/KONSTRUERAD AV  
CK

HANLÄGGARE  
M WIJK

DATUM  
2017-02-10

ANSVARIG

SKALA  
A3 1:20, 1:100

NUMMER  
L1A-B

BET

FÅR EJ BETRAKTAS SOM  
UPPMÄTNINGSRITNING DÅ  
DETALJMÄTNING EJ ÄR  
UTFÖRD.  
VISSA AVVIKELSER KAN  
FÖREKOMMA.  
-CAD-RITNING UPPRÄTTAD  
ENLIGT BEFINTLIGT ÄLDRE  
CAD-RITNING.