




Fasad mot Söder

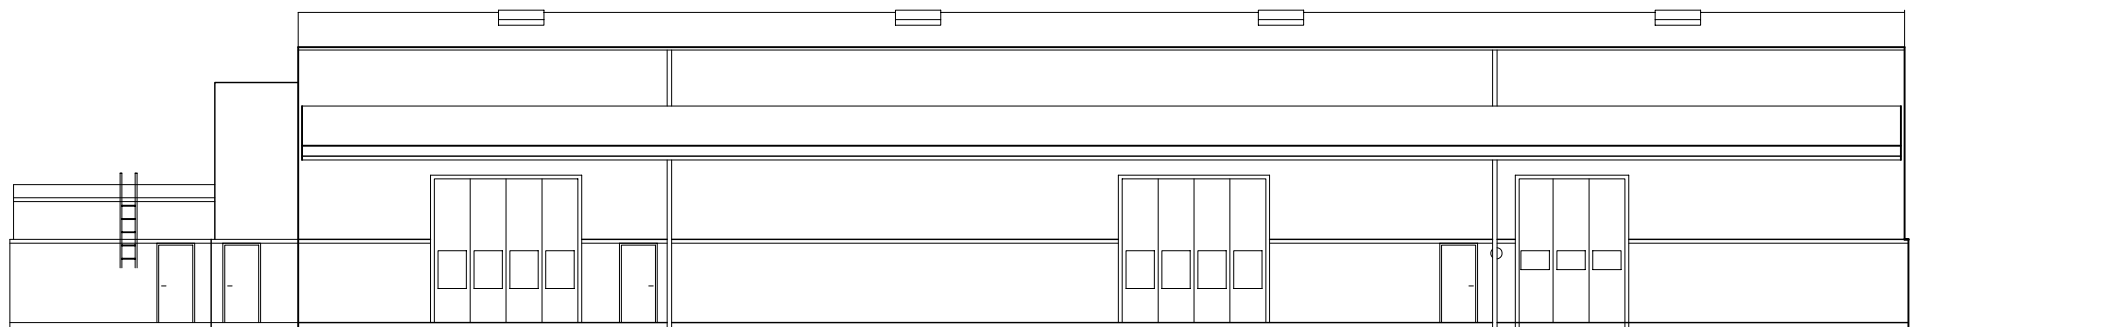


Fasad mot Norr

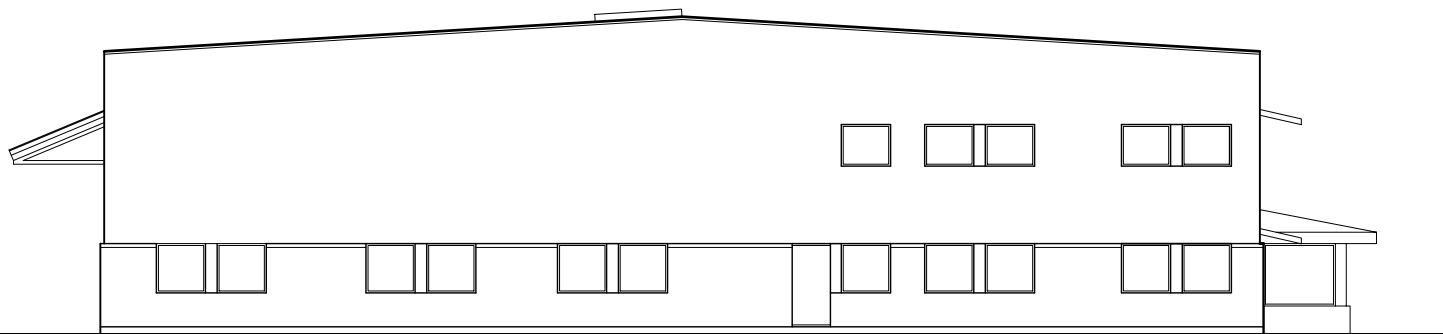

Fasad mot Väster

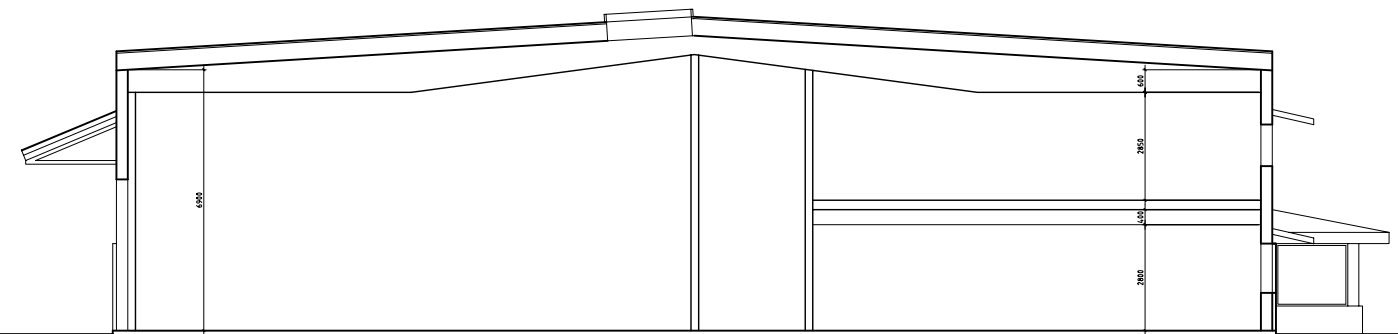

Sektion

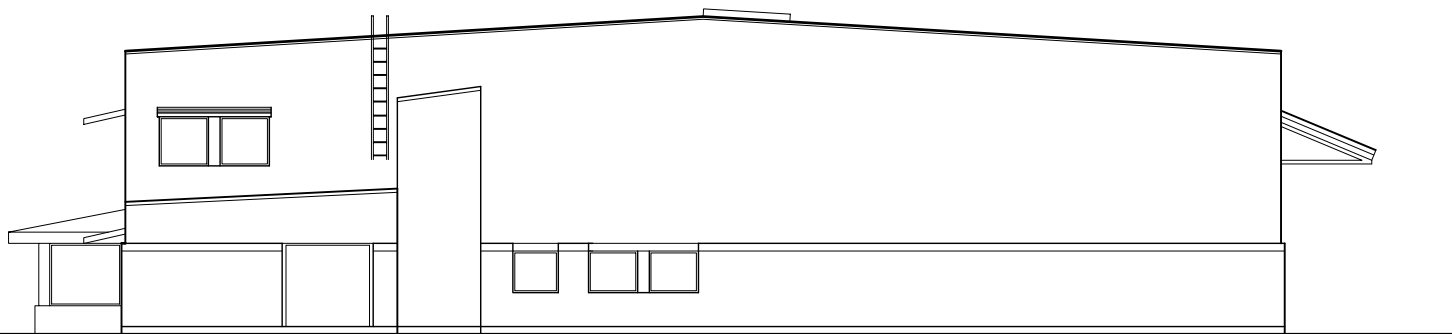

Fasad mot Öster



BET	ANT	ÄNDRINGEN AVSER	SIGN	DATUM
RELATIONSRITNING 04-12-16				
1802 Högsbo 7:16				
A	RADMARK Arkitektur & Design T: 081-41 02 03 www.radmark.se			
URSPRUNGSAKITEKT: -				
UPPDRAG NR		UTAD AV	HANDLÄGGARE	
2004-12-16		B. Tengberg		
DATUM		ANSVARIG		
2004-12-16		M. Rådmark		
Gustav Melins gata 7, Högsbo Kontor / Lager				
Fasader, Sektion				
PROJEKTNUMMER		FASTIGHETSNUMMER	SKALA	NUMMER
1802		1802	A1=1:100 A3=1:200	A30:02.010
DATUM		GODKÄND	I BET	