




Plan 1 trappa




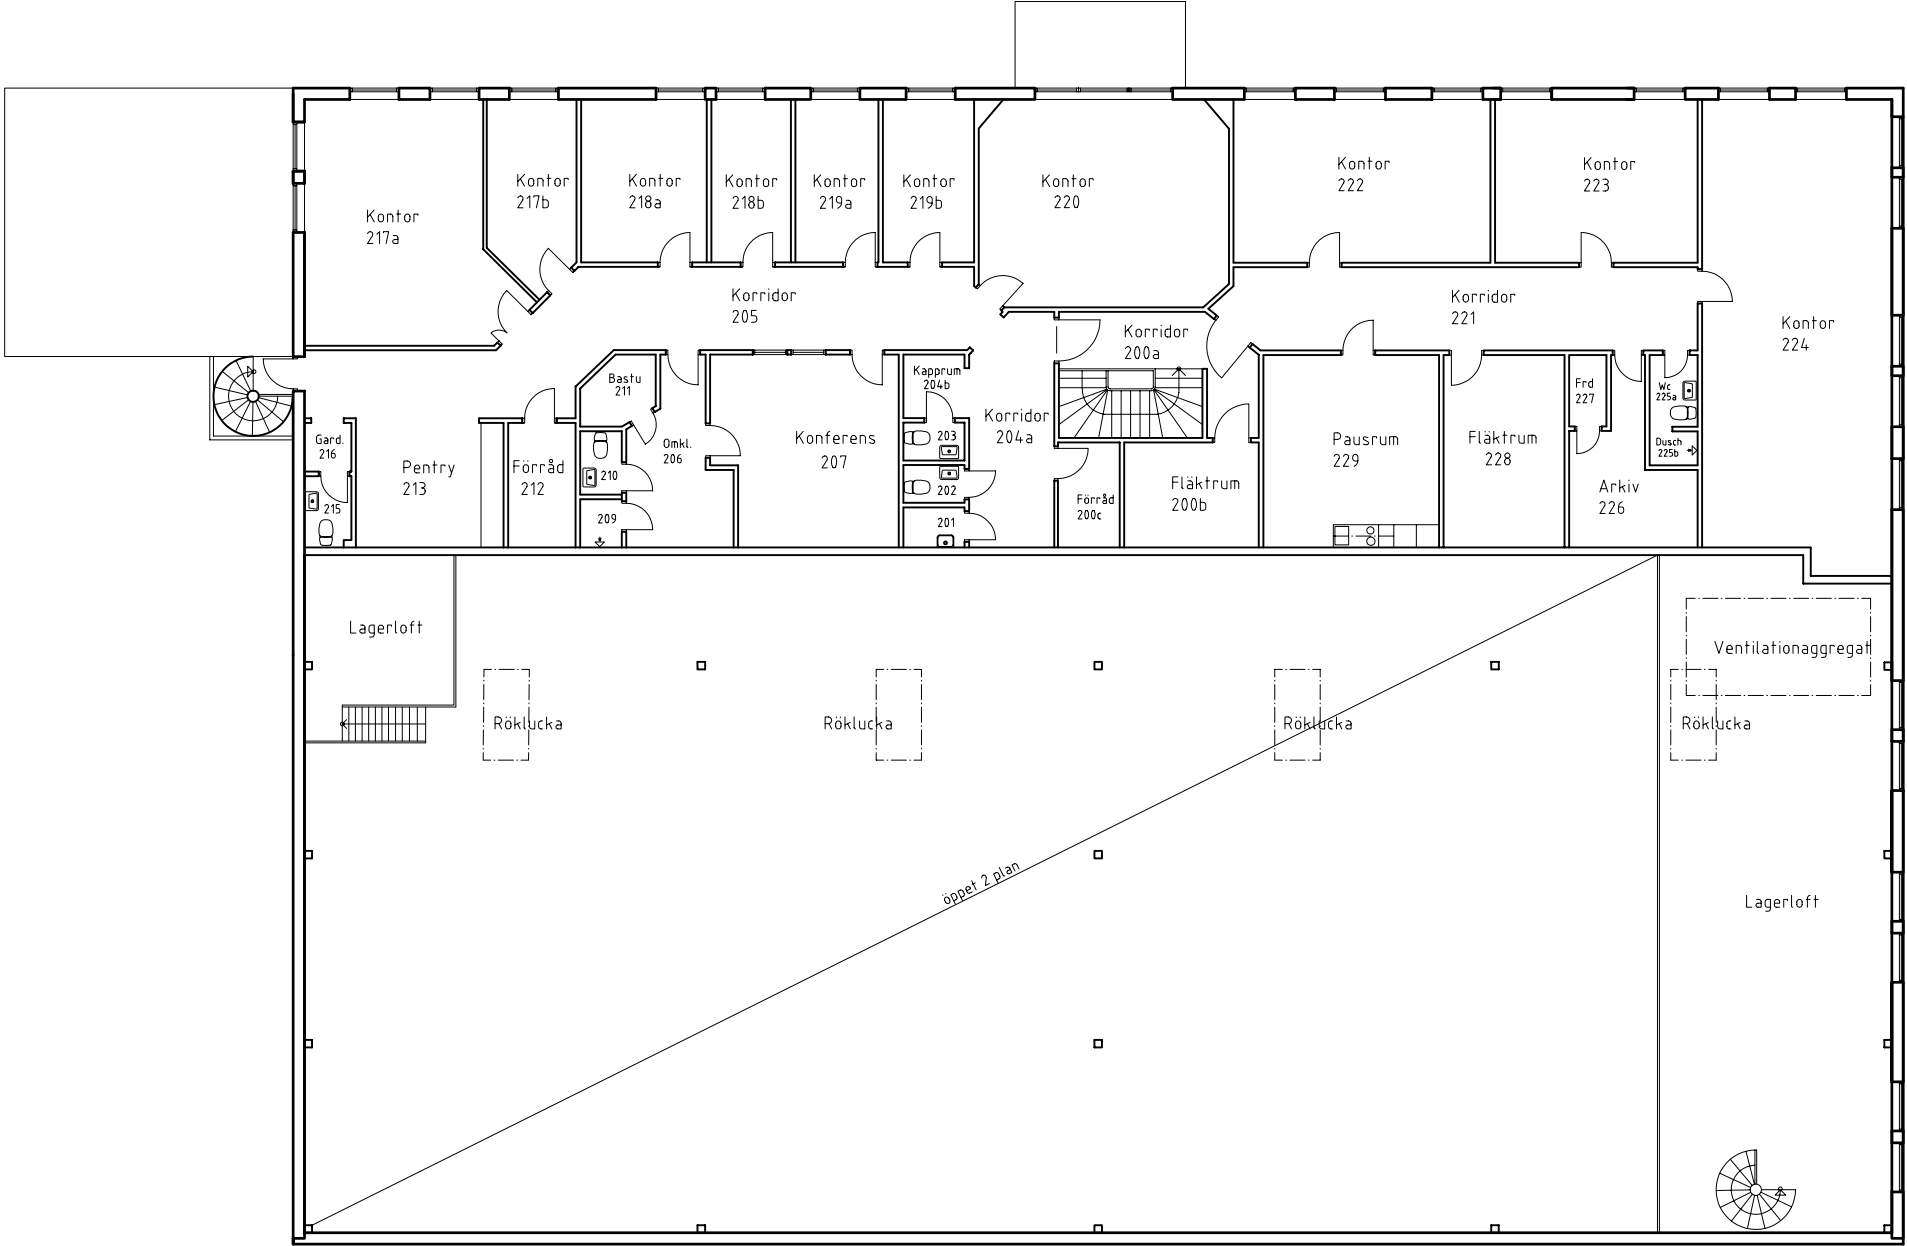

FÖRVALTNINGSBOLAG
Södra Hamnen Lysekil Fastighets AB
Kråketorpsgatan 20, Mölndal

PROJEKTNUMMER
1802

DATUM
GÖDKAND

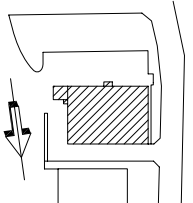

UPPDRAG NR
1999-03-10

RITAD AV
M. Rådmark

ANSVARIG
M. Rådmark

HANDLAGGARE

RELATIONSRITNING 03-04-28

1802
Högsbo 7:16

A RADMARK Arkitektur & Design
T: 031-41 02 03
www.RadmarkAD.se

URSPRUNGSSARKITEKT: -

Gustav Melins gata 7, Högsbo
Kontor / Lager

Plan 1 trappa

SKALA
A1=1:100
A3=1:200

NUMMER
A30:01.020

BET ANT ÄNDRINGEN AVSER SIGN DATUM