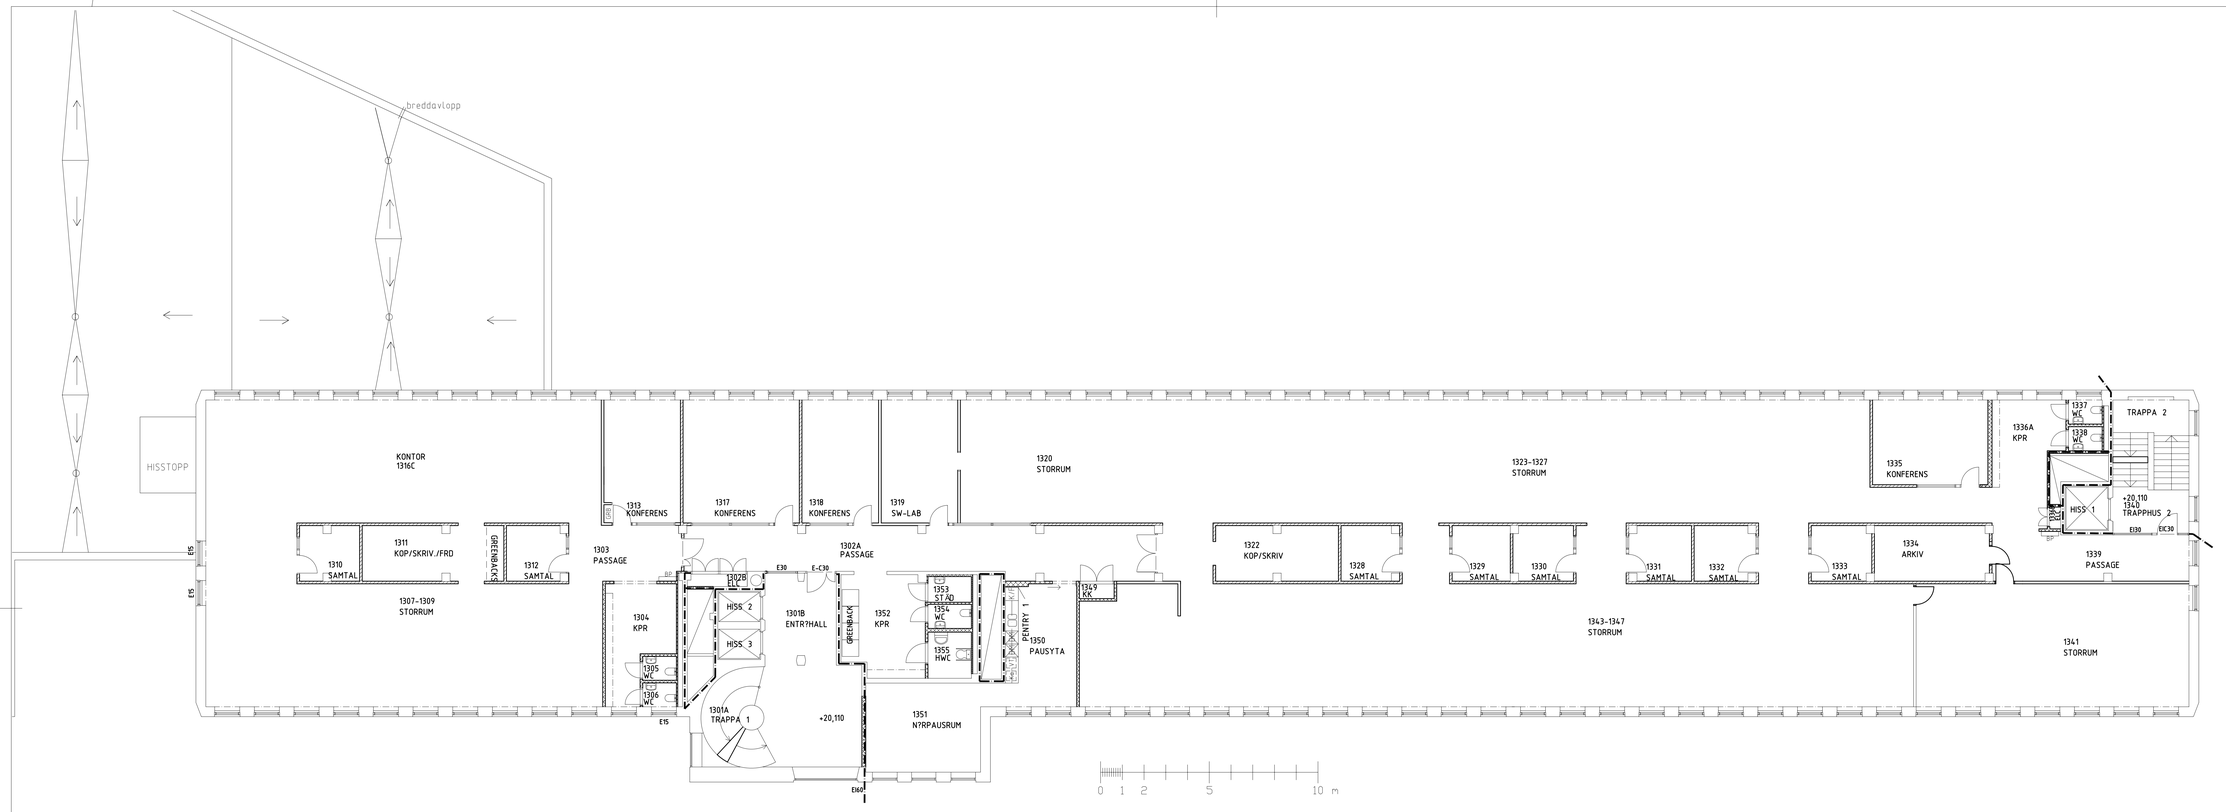

BET	ANT	ÄNDRINGEN AVSER	SIGN	DATUM

RELATIONSHANDLING 13-11-11

ESAB AB
Göteborg

A
E
V
R
K

UPPDRAG NR	RITAD/KONSTR AV	HANDLÄGGARE
U0060631	CAD/BE	
GÖTEBORG	ANSVARIG	
2013-10-30	Annika Tedehom	

LUNDBYVASS 3:1 GÖTEBORG
PLAN 3 KONTORSHUS

SKALA | NUMMER ESAB-P301 | BET

C:\SCI\PROJEKT\2013\D0051331 Esab Göteborg\A Christer\REV PLANER U\AO\BLERE\RUNDNA X-REFER\REV 2013-11-11\ESAB-P301.UX, 2013-11-11\Ang 2013-11-10 124126, Adobe PDF