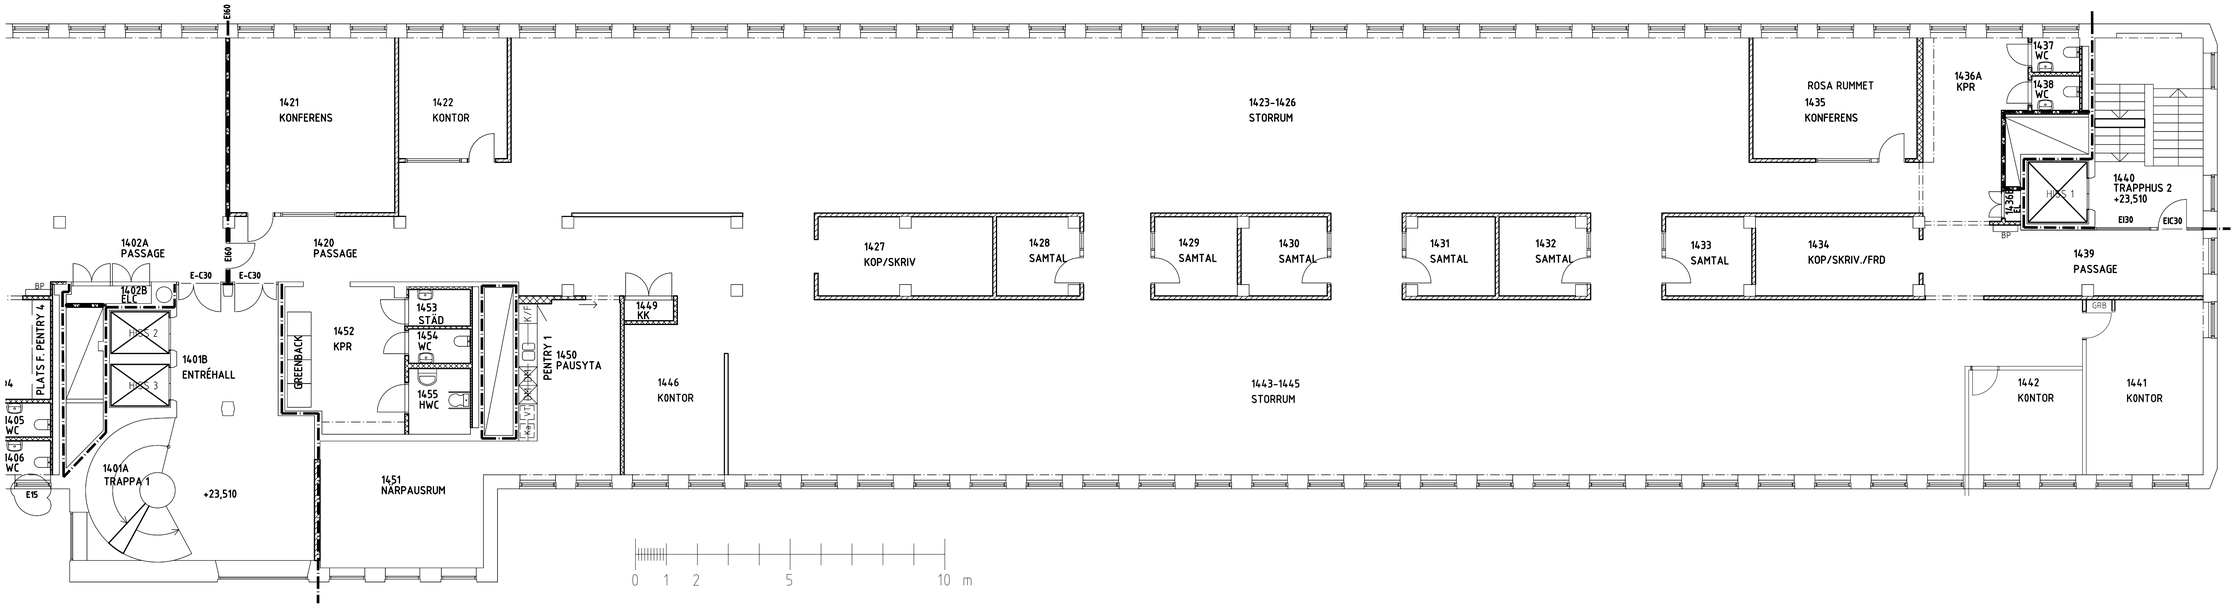

BET	ANT	ÄNDRINGEN AVSER	SIGN	DATUM

RELATIONSHANDLING 13-11-11

ESAB AB
Göteborg

A
E
V
R
K

UPPDRAG NR	RITAD/KONSTR AV	HANDLÄGGARE
00051331	CAD/BE	
GÖTEBORG	ANSVARIG	
2013-10-30		

LUNDBYVASS 3:1 GÖTEBORG

PLAN 4 KONTORSHUS

SKALA	NUMMER	BET
	ESAB-P401	

C:\0-PROJEKT\2013\00051331 Esab Göteborg\0-Christer\REV PLANER UMÖBLER\BUNDNA X-REF\REV 2013-11-11\ESAB-P401.UX 2013-11-11.dwg, 2013-11-11 11:29:15, Adobe PDF