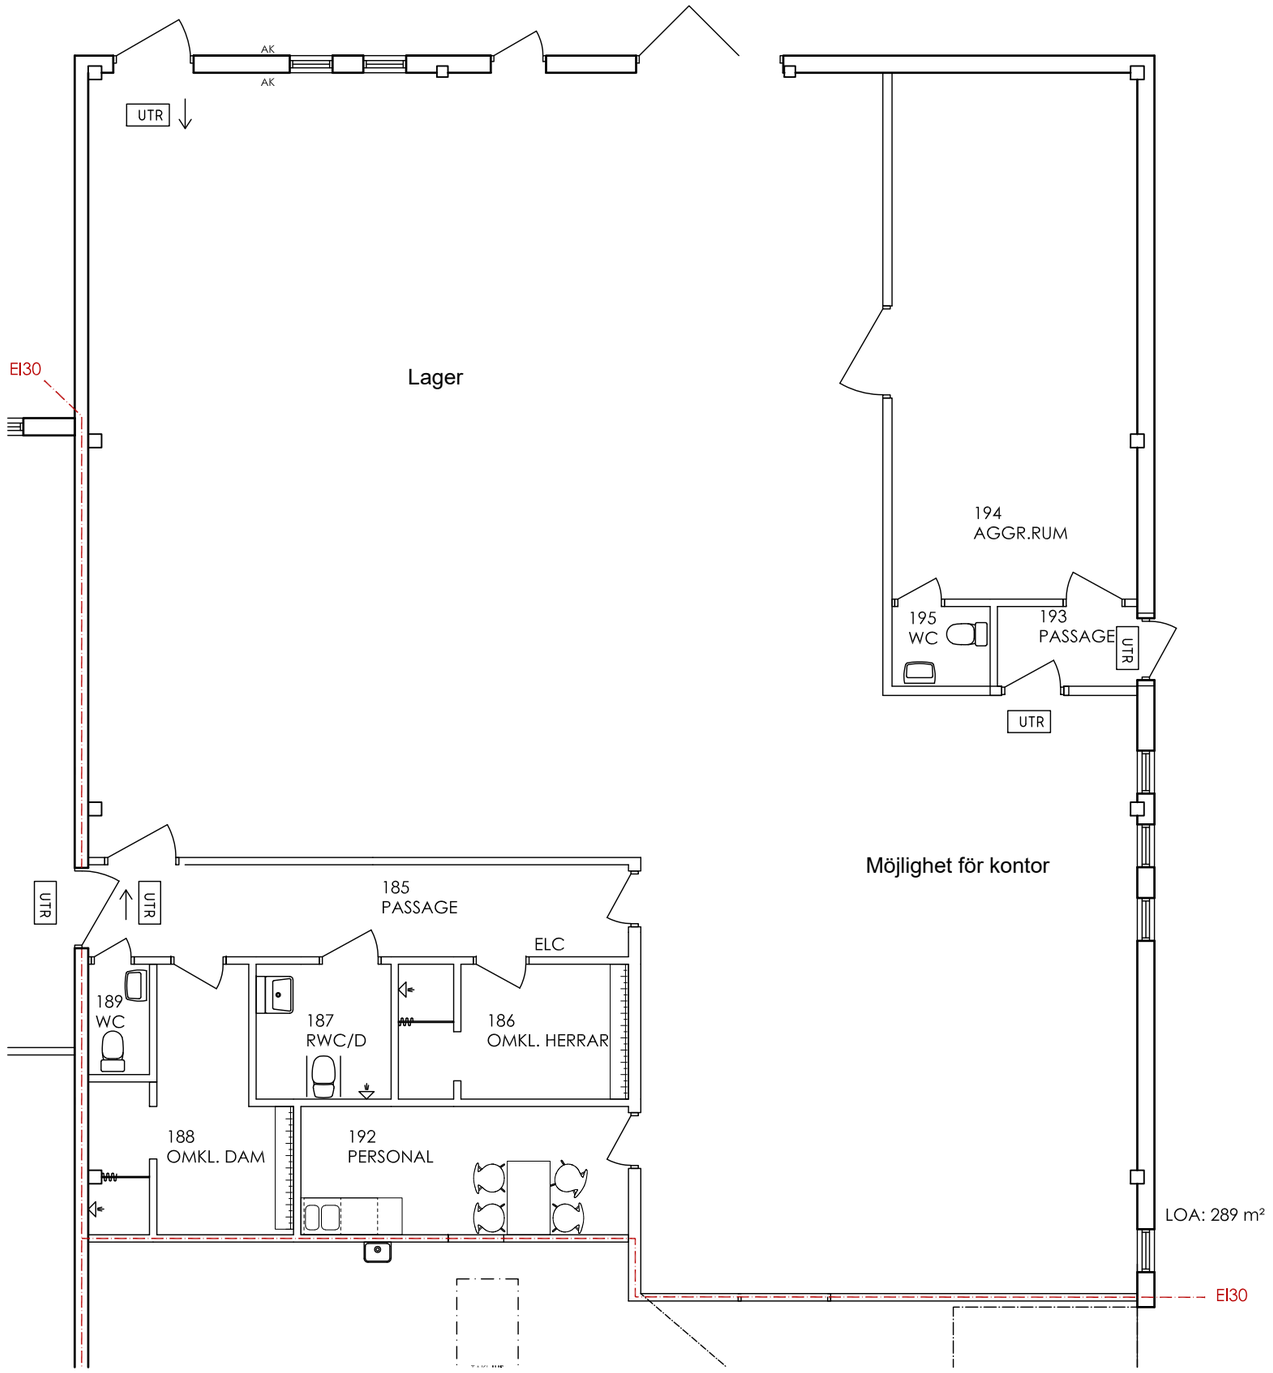


0 1 2 3 4 5 m

XREF: ...\...\...\...\...\kontor\autocad\Nämnrutor\Rita_1.dwg ...\bef\A-04P-01.dwg

LAGER: SB11

BET	ANT	ÄNDRINGEN AVSER	DATUM	SIGN

RELATIONSHANDLING

RITA ARKITEKTUR

www.ritaarkitektur.se 0703-079270

PROJEKT NR	RITAD AV
2129	ASI
DATUM	HANDLÄGGARE / SIGN.
2021-12-09	Anna Sandahl

ÖVERLAPPEN 13
JÖNKÖPINGS KOMMUN
HYRESGÄSTANPASSNING FÖR TRÄNINGSLOKAL
DEL AV PLAN 1

SKALA		NUMMER	REV
A1	1:50	A-40.1-110	
A3	1:100		

PLO: 2021-12-09 09:06 D:\PROJEKT\2021\2129 - ÖVERLAPPEN 13.1\A\01 RITNING\V2\MODELL\A-40P-01.DWG ANNA SANDAHL