FÖRESKRIFTER

BYGGNAD I BRANDTEKNISK KLASS BR1.

BRANDCELLSGRÄNS EI30

BRANDCELLSGRÄNS EI60

UTRYMMINGSVÄG

LOKAL 6-1

LOA ca 625 m²

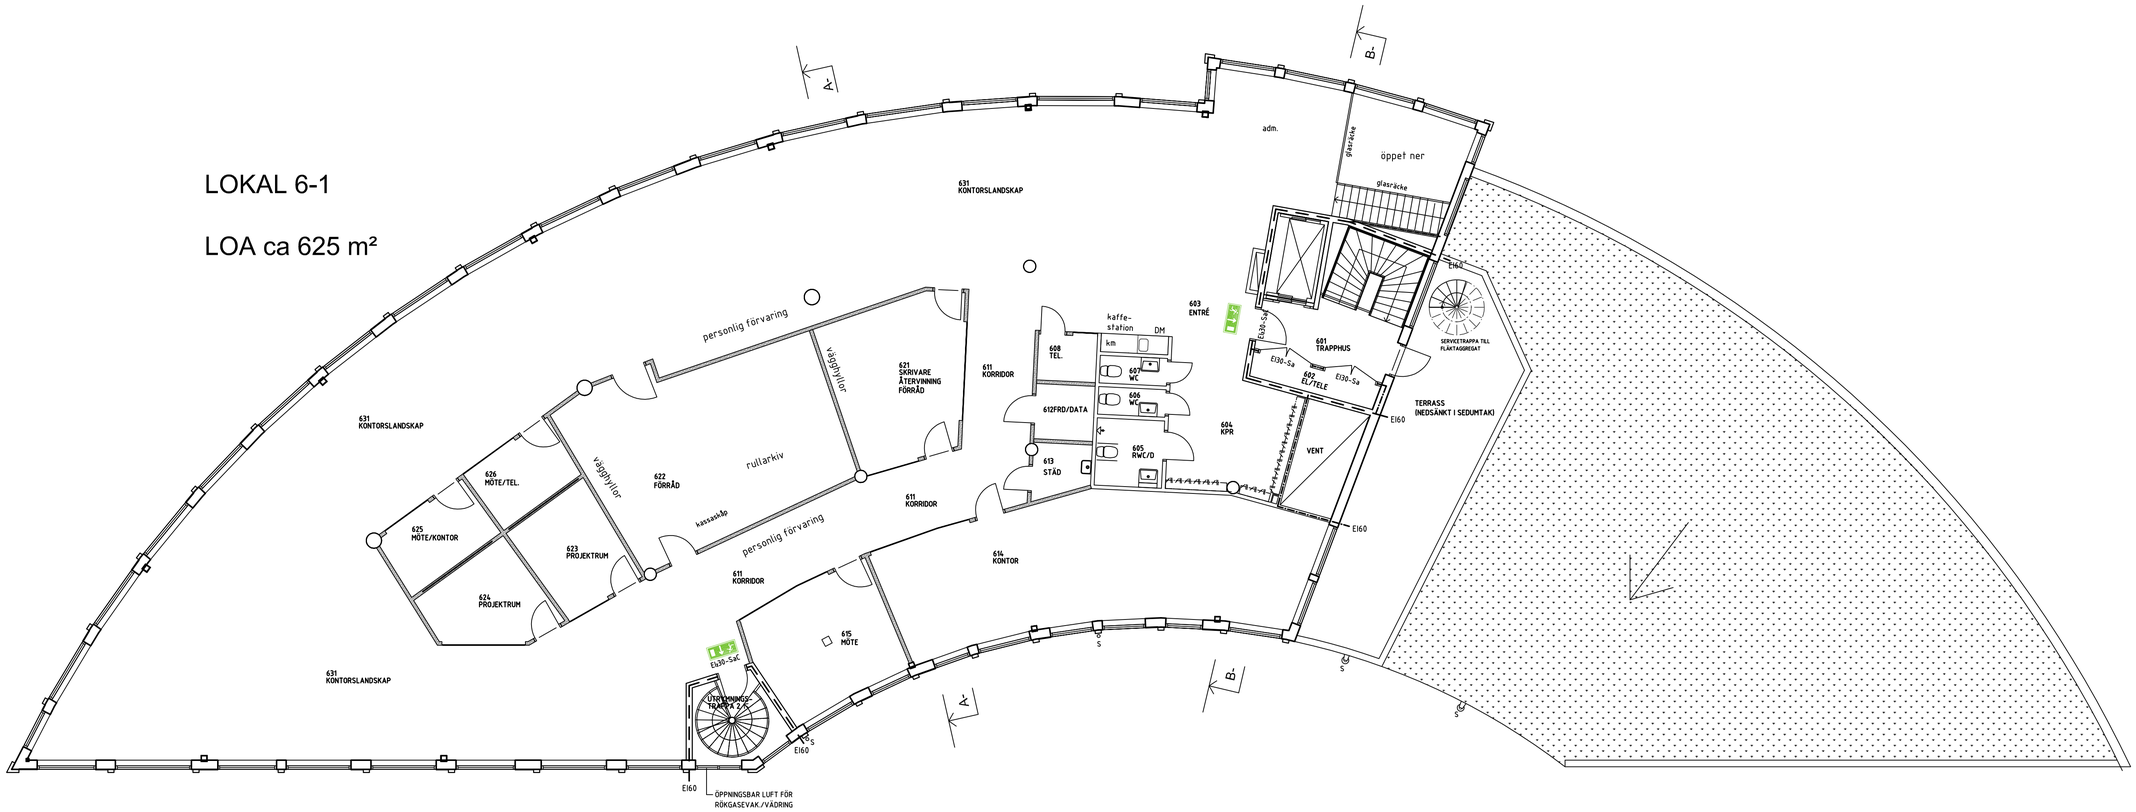

METER (Skala 1:100/A1)

0 2 4 10

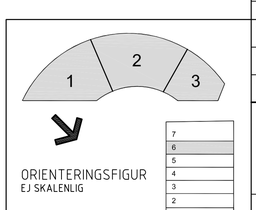

ORIENTERINGSFIGUR
EJ SKALENLIG

REV	ANT	ÄNDRINGEN AVSER	DATUM	SIGN

RELATIONSHANDLING

ASPHOLMEN fastigheter

DROTTNINGPARKEN
ÖREBRO

	PL	ad ABACUM	070-665 19 18
	A	ROOF ARKITEKTER AB	019-26 22 30
	K	SAMCON	019-15 03 38
	W	RAMBOLL	010-615 60 00
	V	WERMLANDSKONSULT AB	0586-519 20
	E	BELA	019-20 54 96
	L	VAP	019-17 52 00

ANSVARIG	RITAD/KONSTR AV	HANDLÄGGARE
OTTERLING	LG	L GUSTAFSSON
UPPDRAG NR	DATUM	REV.DATUM
14-121	2016-06-16	
DEL	DISCIPLIN	FORMAT
	A	A1

TÅGMÄSTAREN 25, ÖREBRO
KONTORSHUS
PLAN 6
ÖVERSIKT

SKALA	PROJNR	NUMMER	REV
1:100 A1 1:200 A3	1705	A-40.1-16	

REF:

PLO: 2016-06-15 11:10 P:\Asplunds Bygg AB\Drottningparken\Pågående arbeten\Arkitekt\Bygghandling\AVA-MODELL\Etapp 2, hyresgästanpassning\A40-P106.dwg lg