ORIENTERINGSFIGUR

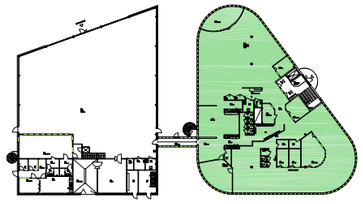

PLAN 1

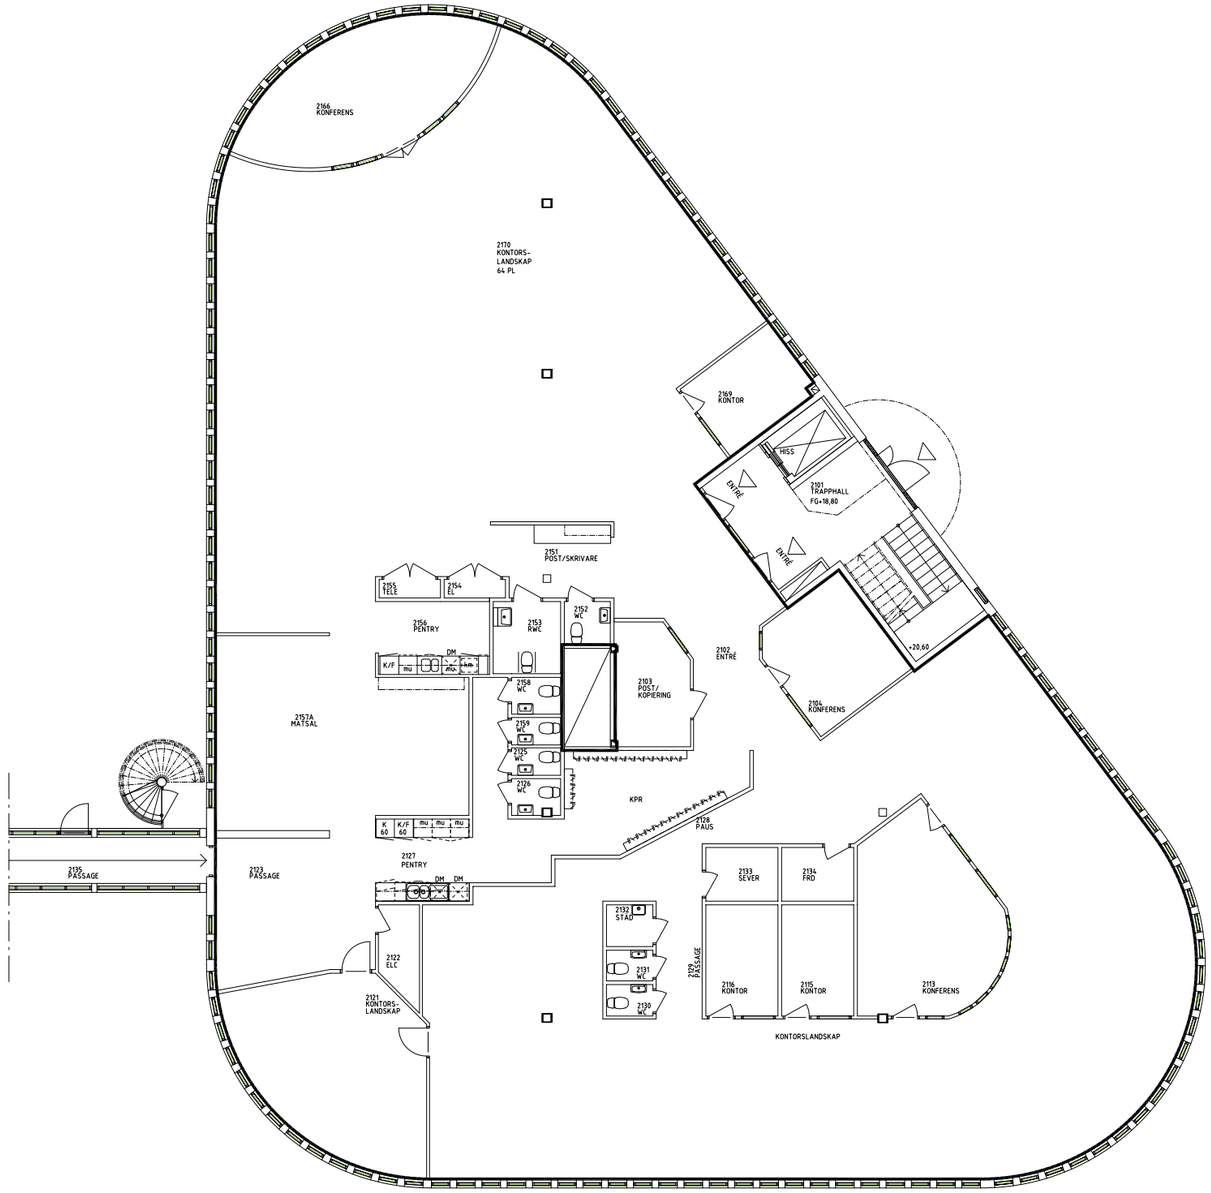

SKALA 1:200

0 1 2 5 10 15 20
METER

FÅR EJ BETRAKTAS SOM UPPMÄTNINGSRITNING DÅ DETALJMÄTNING EJ ÄR UTFÖRD.
VISSA AVVIKELSER KAN FÖREKOMMA.

CASTELLUM
TEL: 019 - 27 65 00

PE Teknik & Arkitektur
PROJEKTENGAGEMANG
RUDBECKSGATAN 7
702 11 ÖREBRO
TEL:010-516 00 00
www.projektengagemang.se

RELATIONSHANDLING

DATUM 2019-01-10

KV INKÖPAREN 1, HUS 3
PLAN 1, LOKAL 3

ANSVARIG

SKALA A3 1:200

UPPDRAG	RITAD/KONSTRUERAD AV	HANDLÄGGARE	NUMMER	BET
431999	CZ	M WIJK	L3	

REF:

LAGER:

PLO: