HUS 2, PLAN 8, VÅN. 4 TR.
1365 m² LOA

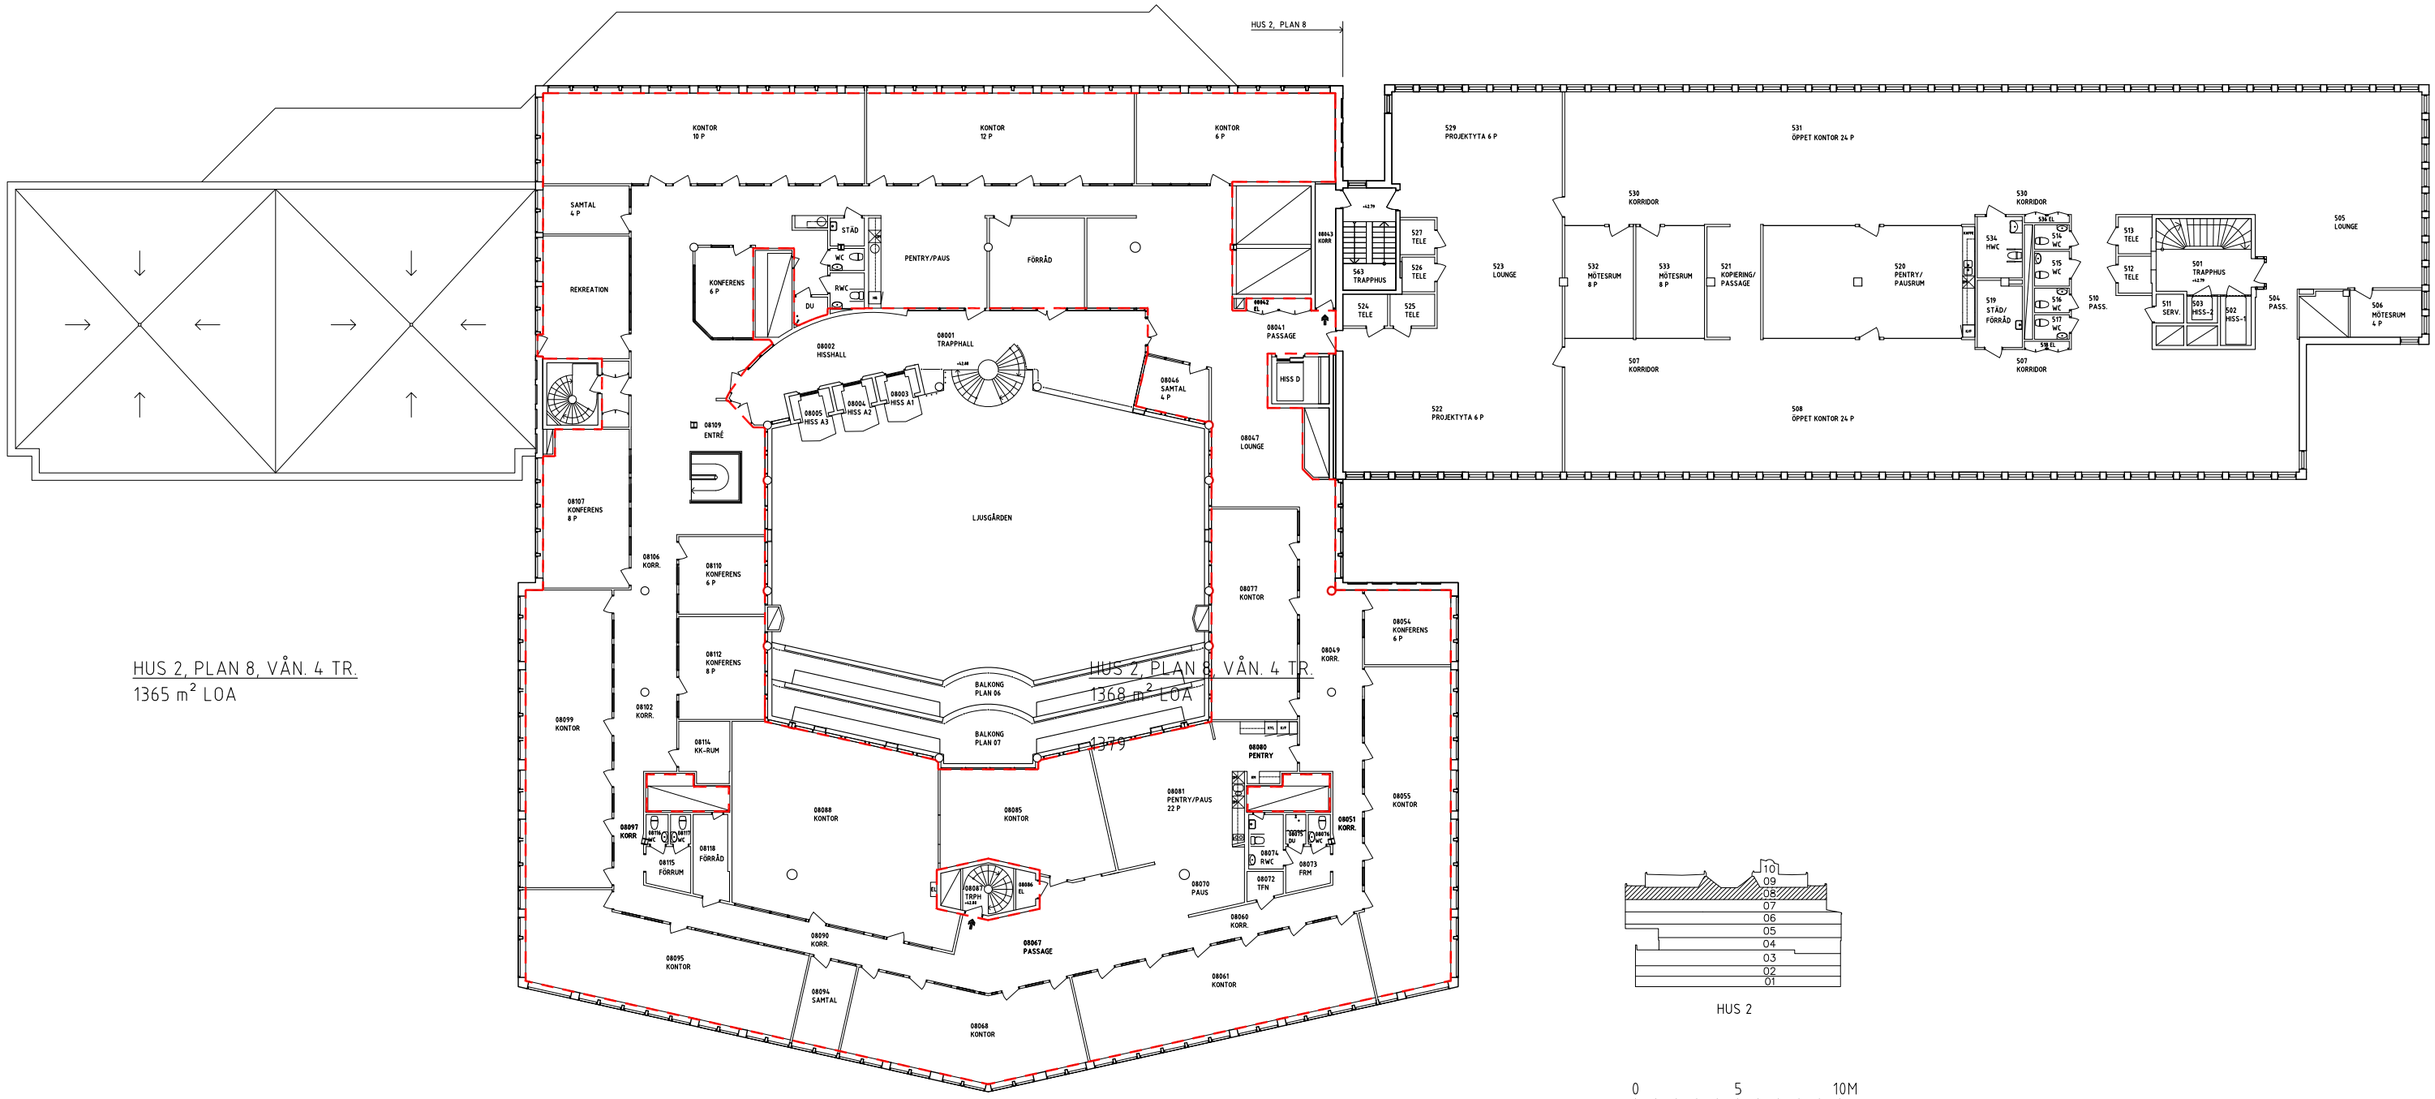

0 5 10M
SKALA 1:300 A3

pan arkitekter

CASTELLUM

KARLSROVÄGEN 2D I DANDERYD I KV BERGUDDEN 8 I HUS 2 PLAN 8 VÅN 4 TR I TOBII

RELATIONSRITNING 2024-10-23